
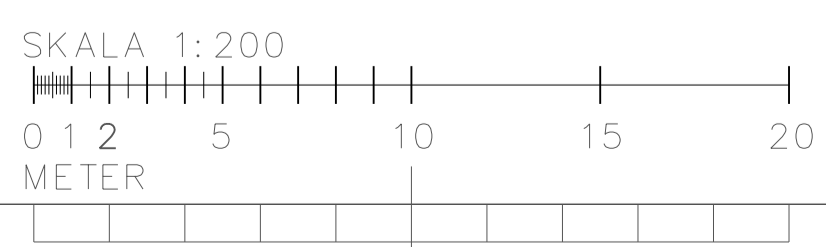


HUS 1

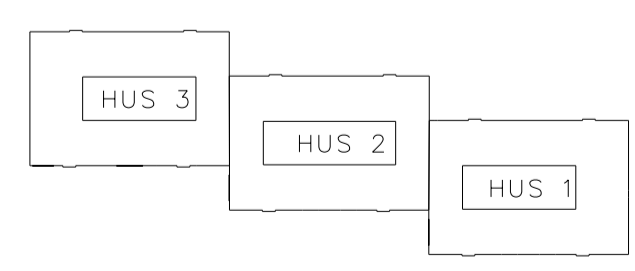

UPPMÄTNINGSRITNING DA
DETALJMÄTNING EJ ÄR
UTFÖRD.
VSSA AVVIKELSER KAN
FÖREKOMMA.

| BET | ANT | ÄNDRINGEN AVSER | SIGN | DATUM |
|--|------------|-----------------|-----------|-------------|
| RELATIONSHANDLING | | | | |
| STORSÄTRA 1 | | | | |
| | | | | |
| | | | | |
| VIZ Arkitektkontor AB hellogatan 13, 3tr. · 120 30 stockholm tel +46 (0) 8 55 69 19 00 · fax +46 (0) 8 643 22 00 website www.vizark.se | | | | |
| UPPDRAG NR | — | RITAD AV | FM | HANDLÄGGARE |
| DATUM | 2014-05-15 | ANSVARIG | JL | |
| STORSÄTRA 1 | | | | |
| HUS 1 | | | | |
| PLAN 2 | | | | |
| ÖVERSIKT | | | | |
| SKALA | A1:1: 200 | NUMMER | A-40.1-14 | I BET |
| | A3:1: 400 | | | |