



PLAN ENTRESOLVÅNING

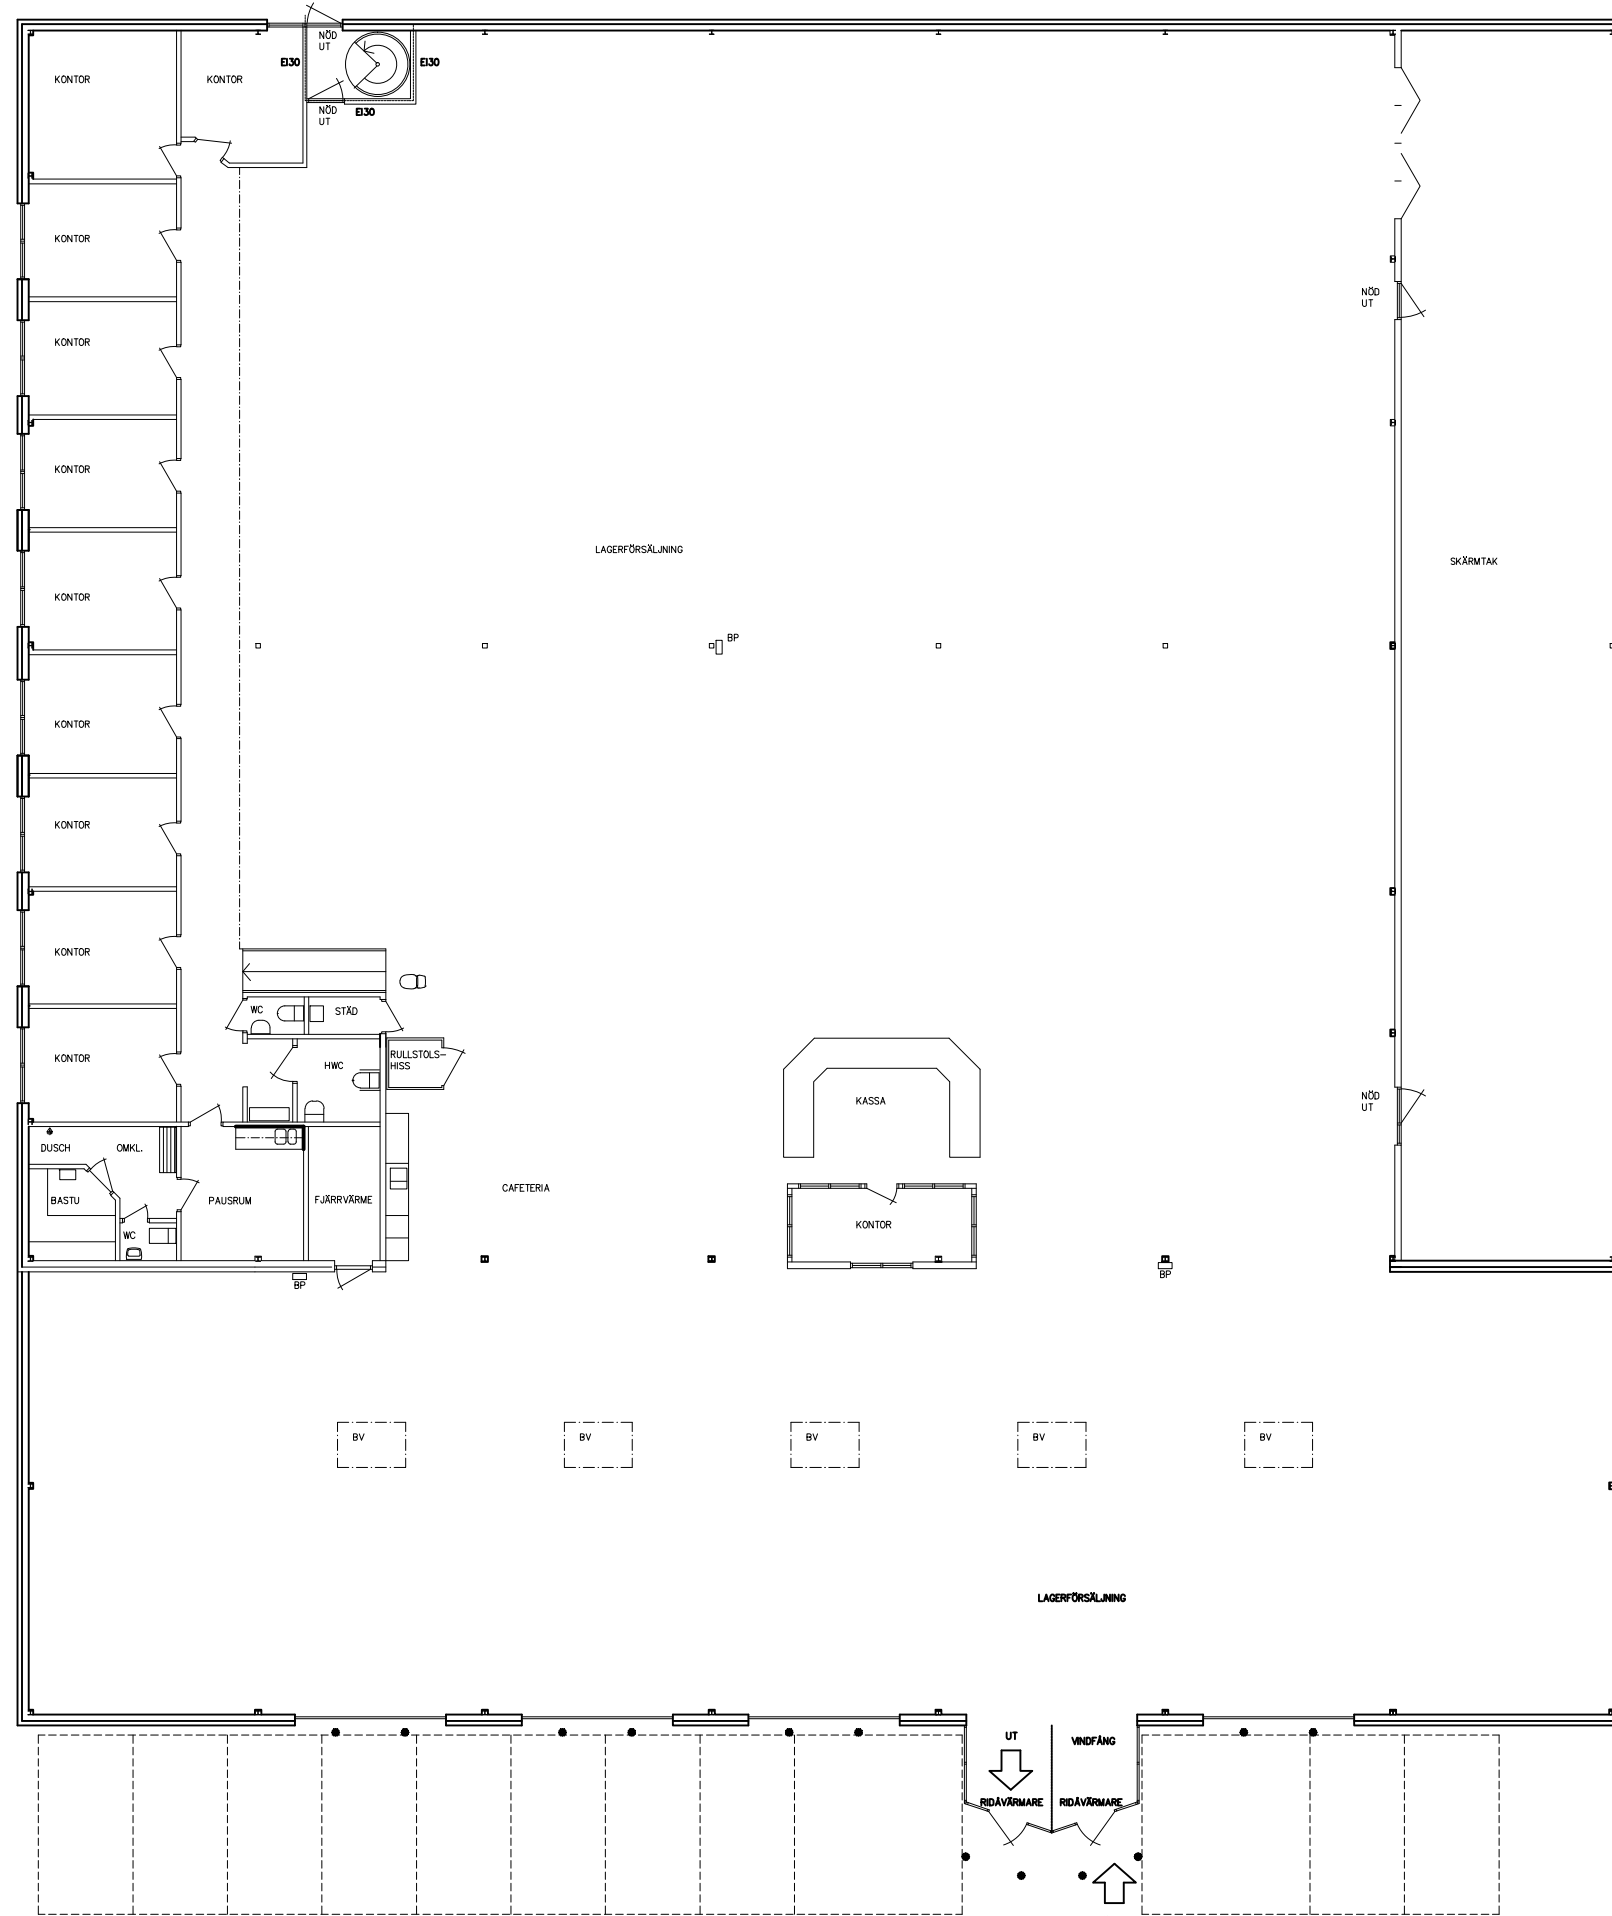

PLAN BOTTENVÅNING

FÖRKLARINGAR

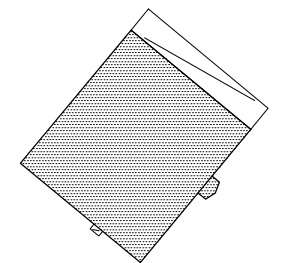

BET	ANT	ÄNDRINGEN AVSER	SIGN	DATUM

RELATIONSHANDLING



ARBETSNUMMER 3102770500	RITAD AV JD	HANDLÄGGARE LN / JD
DATUM 2013-10-25	ANSVARIG LN	

NEWSEC ASSET MANAGEMENT AB
FANAN 39, HALMSTAD (AHLSELL)

SKALA	RITINGSNUMMER	REV
A3 = 1:200 A1 = 1:100	A-40.1-101	