


FÖRKLARINGAR:


● - BEF. STAMMLÄGE

FÖRESKRIFTER:

HÄNVISNINGAR:

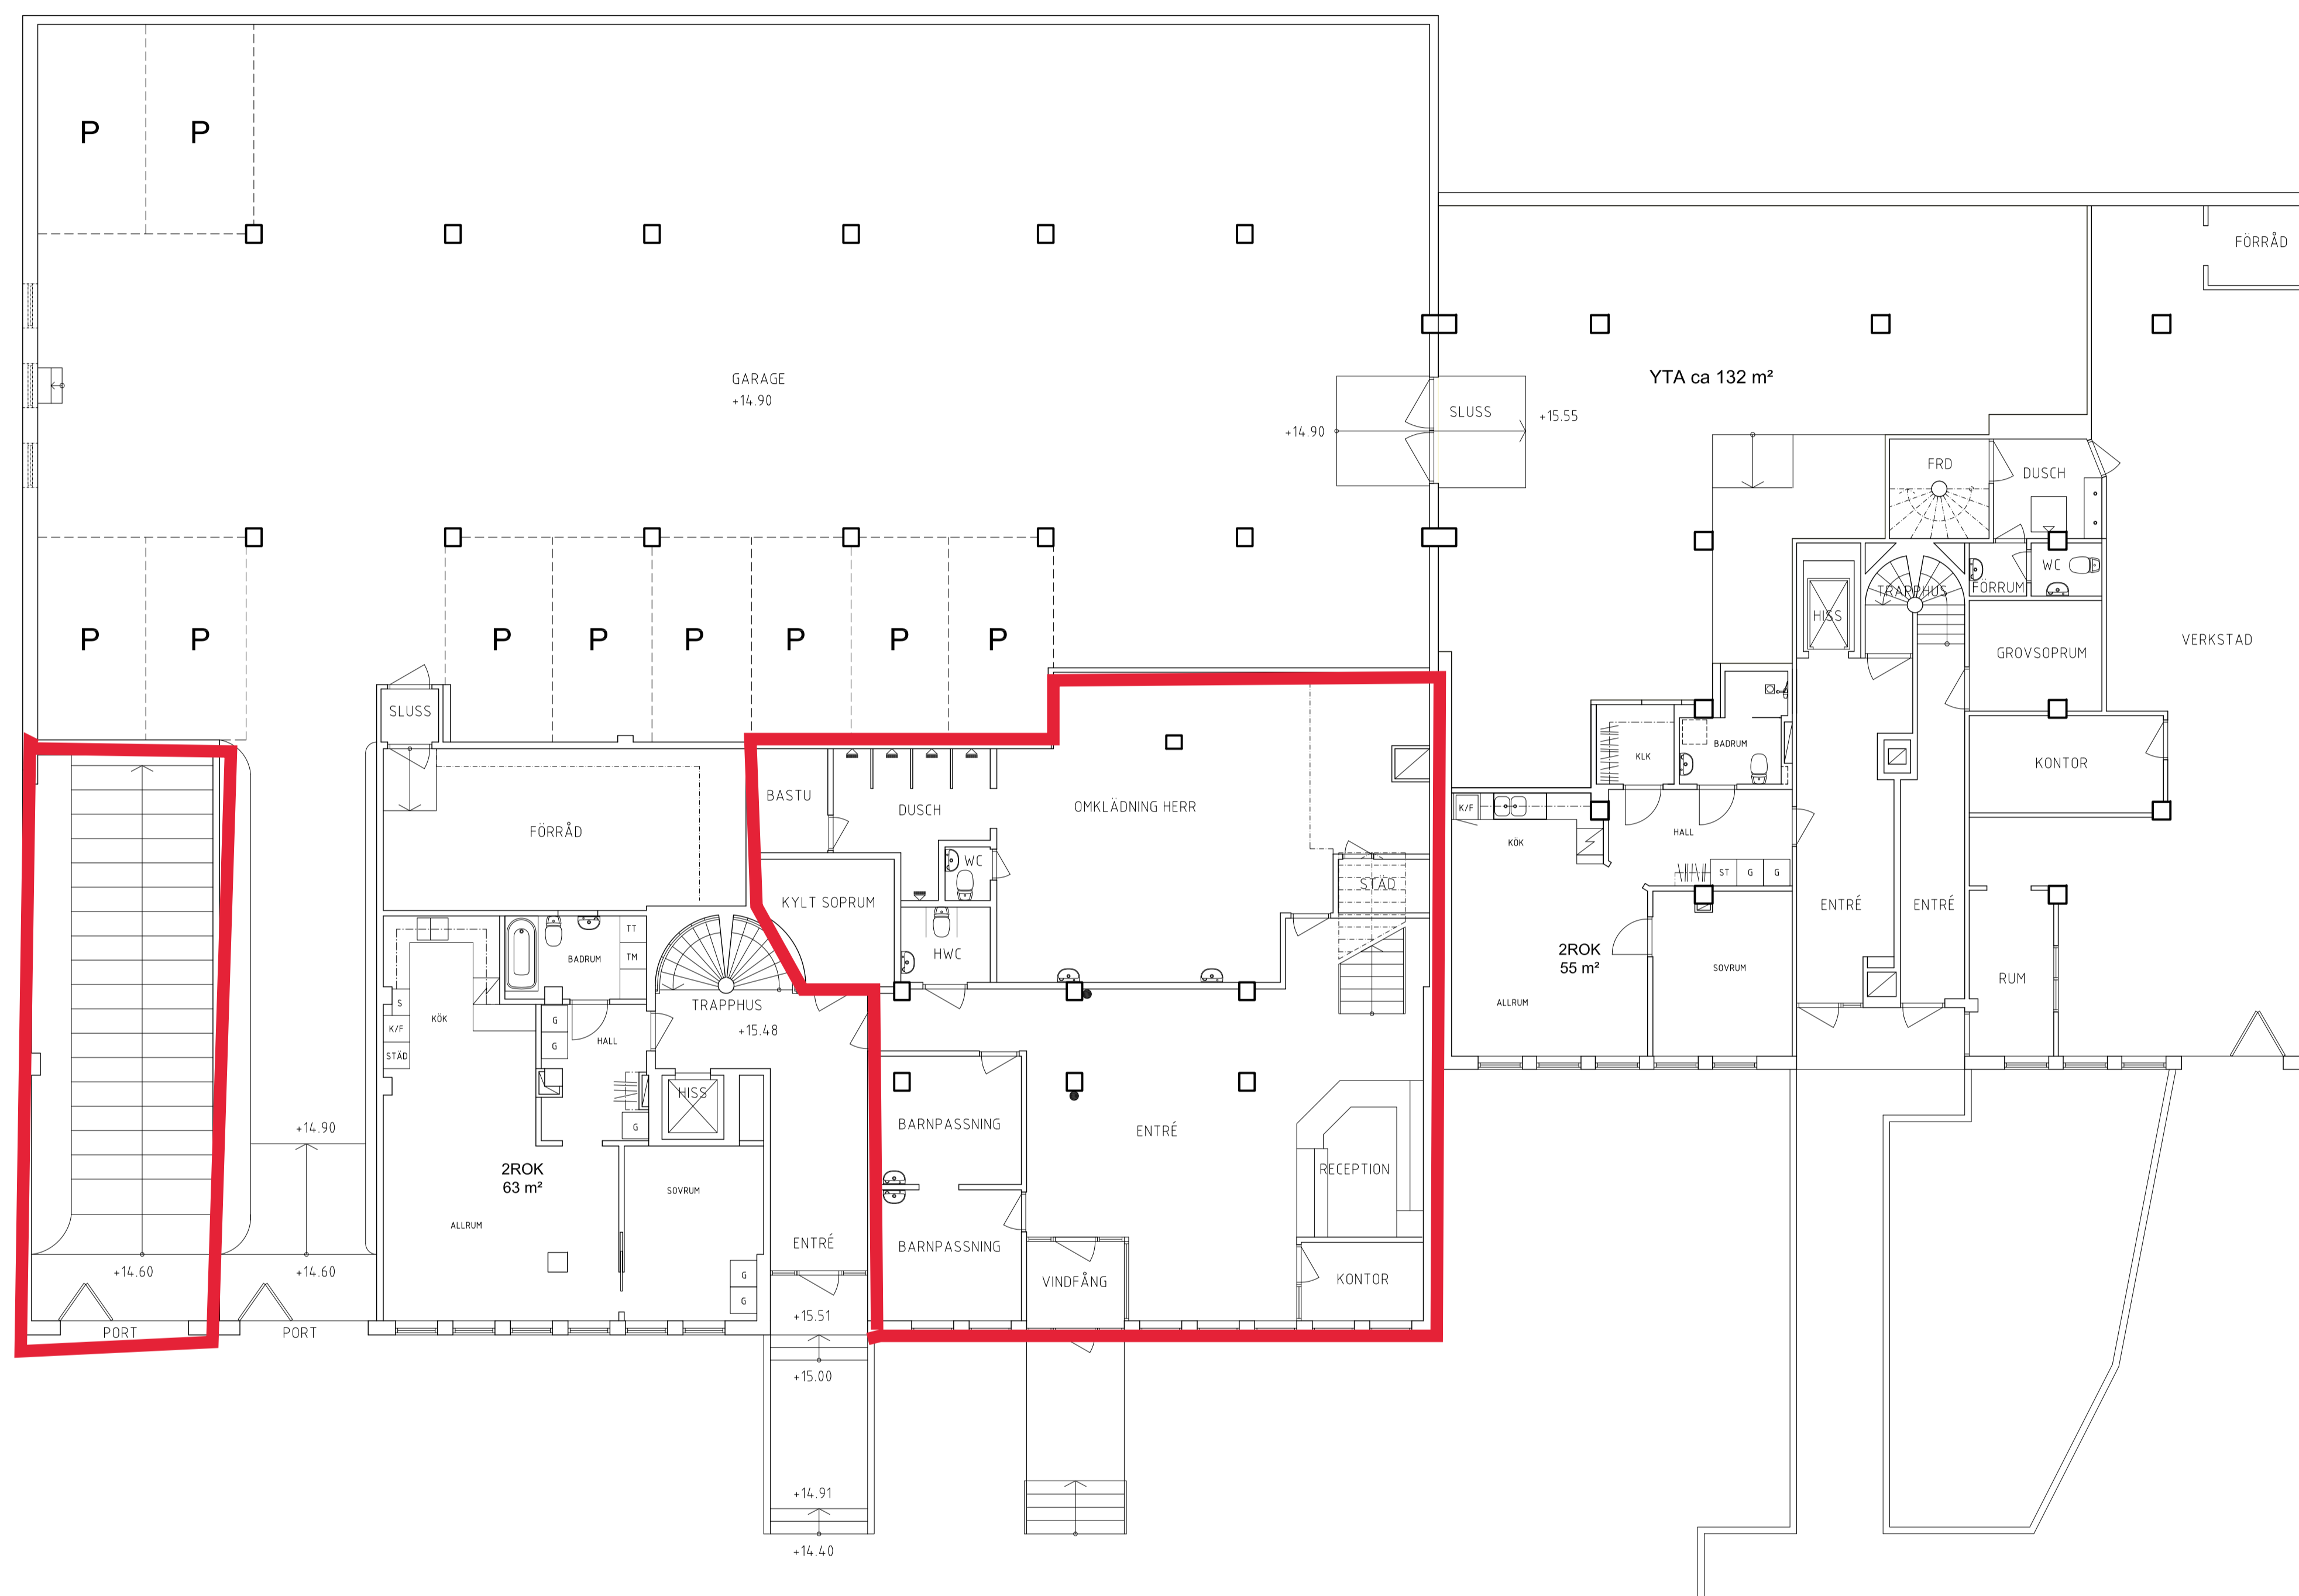

BET	ANT	ÄNDRINGEN AVSER	DATUM	SIGN
<b>RELATIONSHANDLING</b>				
<p>HUMLEGATAN</p>				
<p>LOKALISERINGSPLAN</p>				
<p><b>DILIGENTIA</b> KV FJÄLLNÅSET 15 - ETAPP2</p>				
OBJEKTNR	PROJEKTNR	PROJEKTANSVARIG HOS BESTÄLLAREN		
F	DILIGENTIA AB	08-573 655 00		
A	WAK ARKITEKTER AB	08-55 66 70 60		
UPPDRAG NR	RITAD/KONSTR AV	HANDLÄGGARE		
DATUM	PROJEKTANSVARIG	RUTA KJ		
2013-09-20	HENRIKK WÄHLIN			
FJÄLLNÅSET 15				
ENTRÉPLAN				
SKALA	RITINGSNUMMER	BET		
A1 1:100	A360-0100			
A3 1:200				

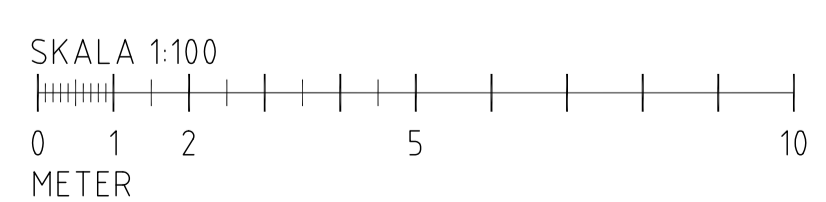

FILNAMN: A360-0100.DWG UTSKRIFTSDATUM: 2013-09-20 16:41