





PLAN 2

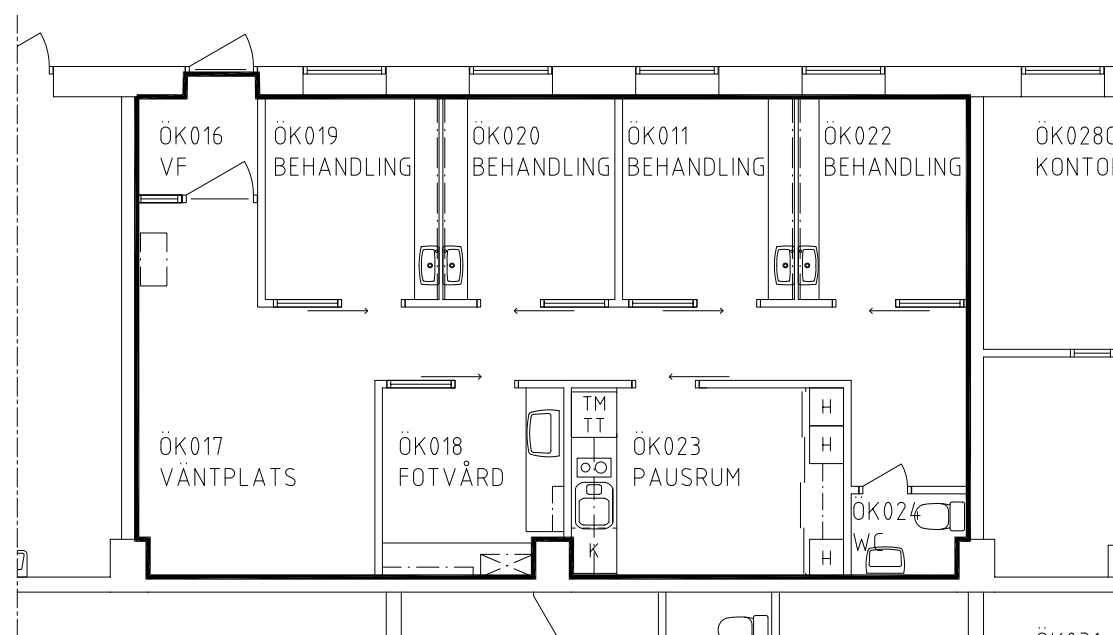

PLAN 2

FÅR EJ BETRAKTAS SOM  
UPPMÄTNINGSRITNING DÅ  
DETALJMÄTNING EJ ÄR  
UTFÖRD.  
VISSA AVVIKELSER KAN  
FÖREKOMMA.  
-CAD-RITNING UPPRÄTTAD  
ENLIGT BEFINTLIGT ÄLDRE  
CAD-RITNING.

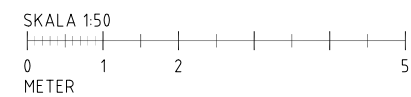

RELATIONSHANDLING			DATUM 2017-03-27
GASVERKET 2 LOKAL L13 PLAN 2			ANSVARIG
UPPDRAG 391923	RITAD/KONSTRUERAD AV EH	HANLÄGGARE M WIJK	SKALA A3 1:50
			NUMMER L13
			BET