

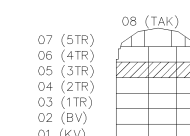


AREA, VOLYM
 BTA 796.9 m?
 BTV 2271.3 m?

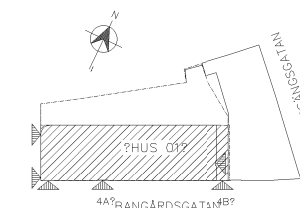

- 07 (5TR)
- 06 (4TR)
- 05 (3TR)
- 04 (2TR)
- 03 (1TR)
- 02 (BV)
- 01 (KV)

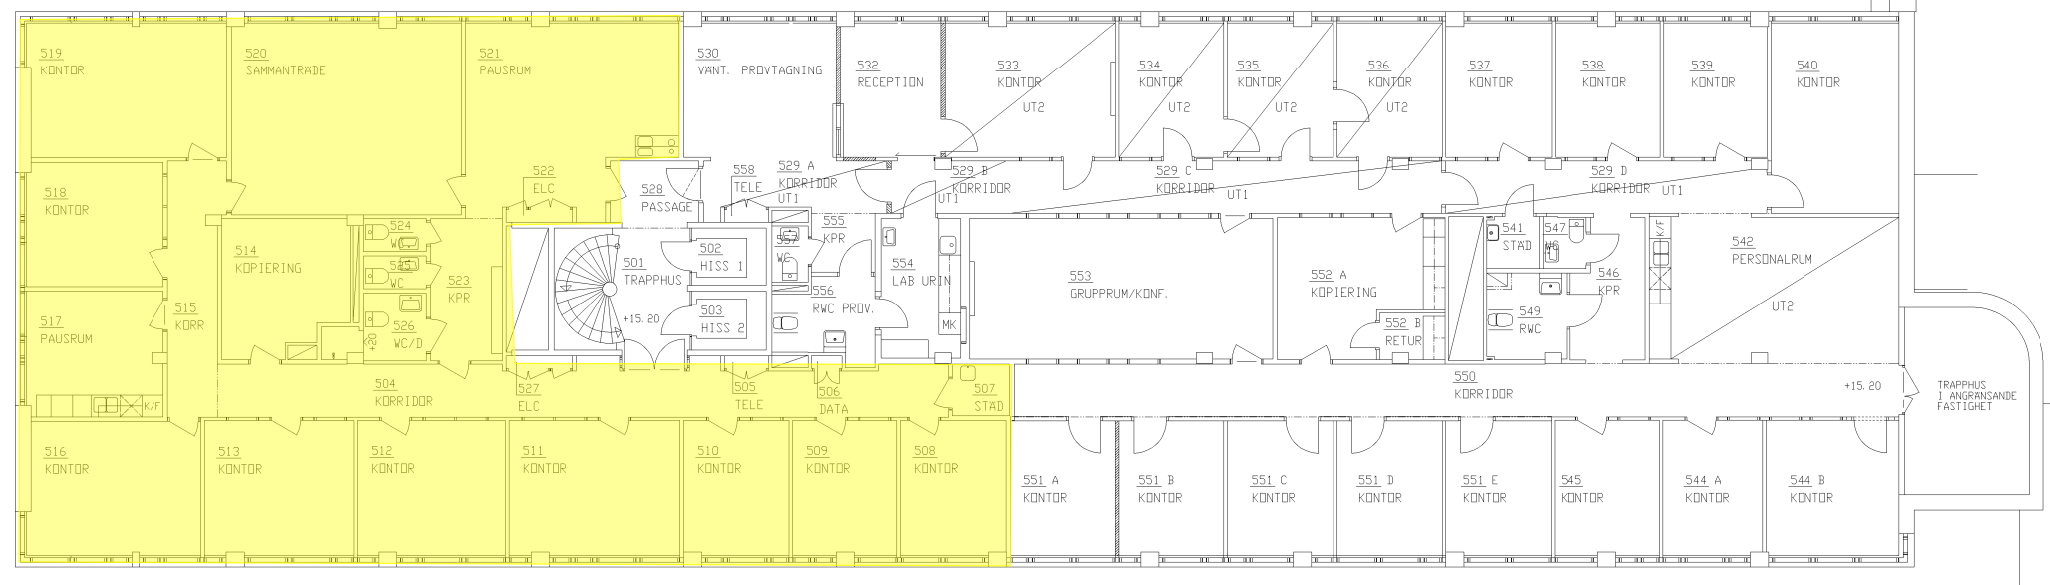

B	RELATIONSHANDLING	2010-01-21	LL
A	PM 1:1 - A	2007-09-28	IJ

BET	ANT	ÄNDRINGEN AVSER	DATUM	SIGN
-----	-----	-----------------	-------	------

RELATIONSHANDLING

UPPSALA AKADEMIFÖRVALTNING
 Box 121
 751 04 UPPSALA
 e-mail ritning@uaf.uu.se
 Tel 018-471 75 00
 Fax 018-471 75 01
 www.uaf.se

PL		
X	A	CADITMA AB 08-731 00 71
K		
V		
E		
L		
B		

UPPDRAG NR	RITAD/KONSTR AV	HANDLÄGGARE
22116	CAD JB	UH
DATUM	ANSVARIG	
2004-04-01	ULF HAGNEFELT	

DRAGARBRUNN 29:5 UPPSALA
 HUS 01
 PLAN 05 (3 TR) +15.20
 PLANRITNING

SKALA	NUMMER	BET
1:100/1:200	A300:01051	B

P:\2006-04-12_02\09 G:\VUNDER01\UPPSALA_AKADEMIFORVALTNING_8438A\01_CONSIFELVALVSVY\01_UPPSALA_AKADEMIFORVALTNING\DRAGARBRUNN 29_5\A.A.A.-RITNA300-01051.DWG OLA NYGÅRD