


SKALA 1:500



BET	ANT	ÄNDRINGEN AVSER	SIGN	DATUM

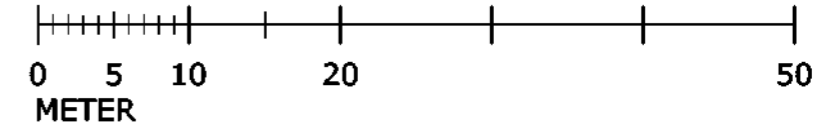


KUND:  
**Albyberg fastigheter**

FASTIGHETS BETECKNING: ALBY 1:16, HUS 4 OCH HUS 5  
**RELATIONSHANDLING**


RITAD AV:  
DANIEL "KAPTENEN" HÄLLQVIST  
TEL: 073-655 04 95

SKALA (A3): 1:500  
RITNING:  
PLAN 0

DATUM: 2020-06-03  
RITNING NR: **A06**

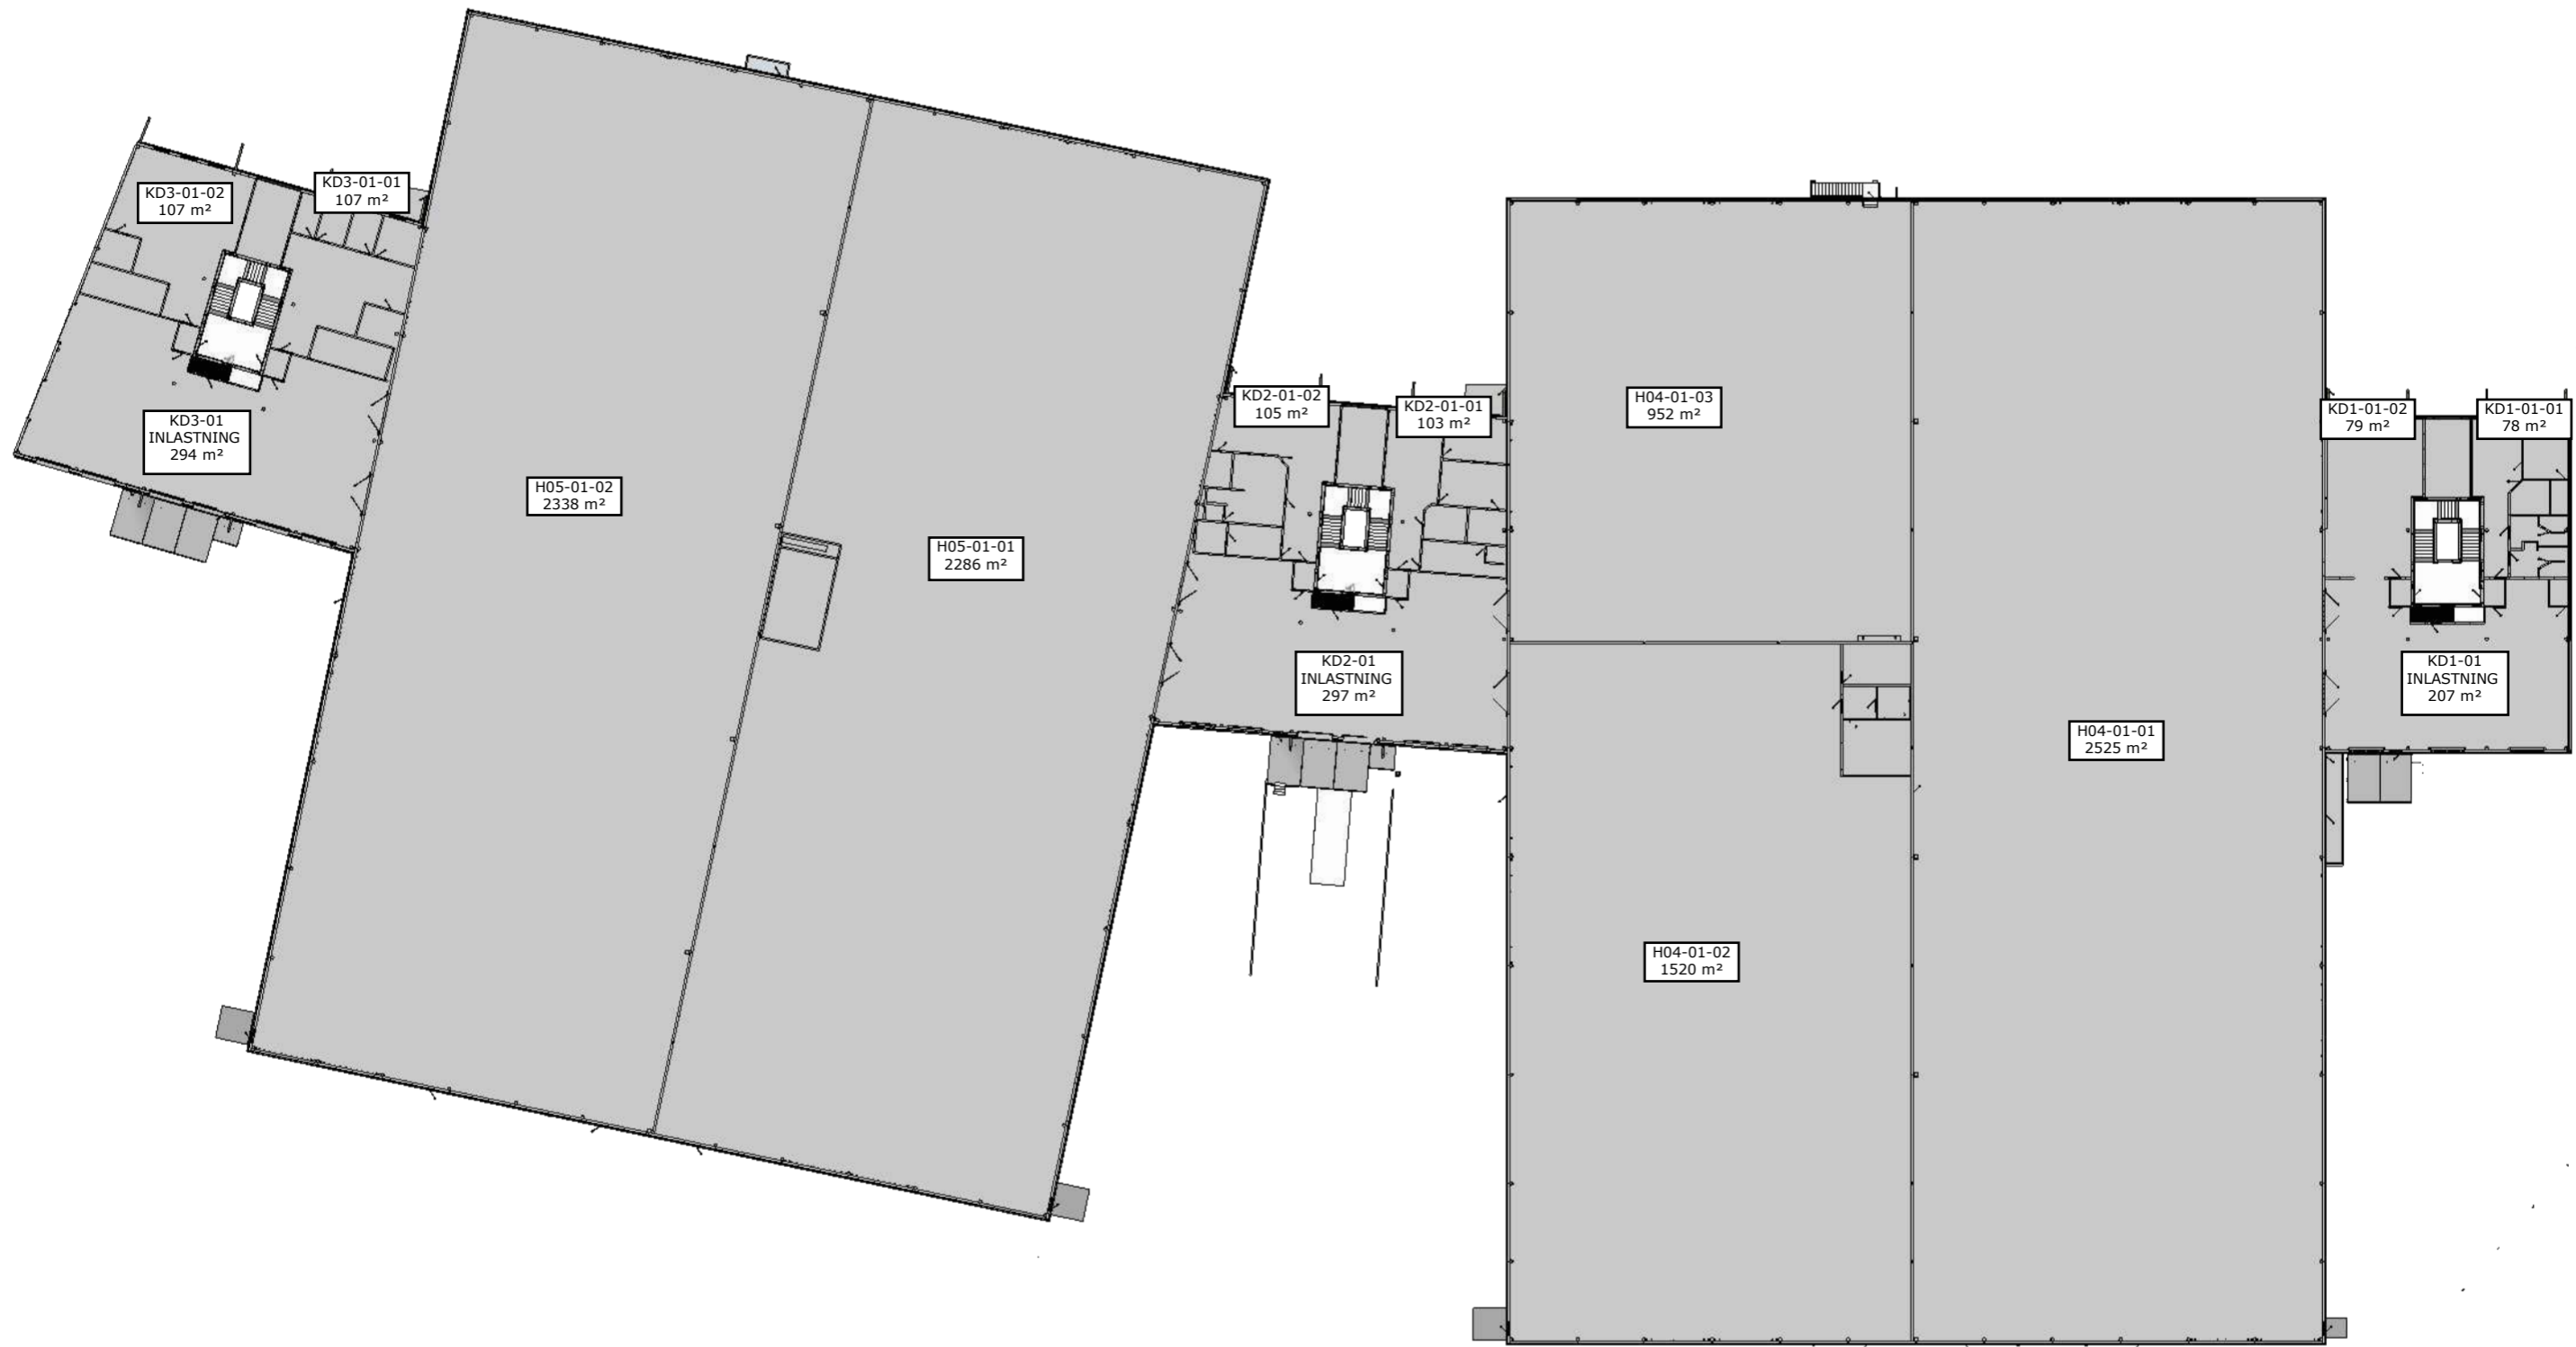

SKALA 1:500

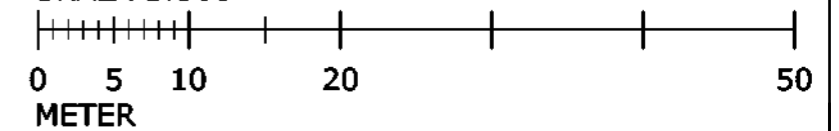

BET	ANT	ÄNDRINGEN AVSER	SIGN	DATUM




KUND:  
**Albyberg fastigheter**

FASTIGHETSBECKNING: ALBY 1:16, HUS 4 OCH HUS 5  
**RELATIONSHANDLING**


RITAD AV:  
DANIEL "KAPTENEN" HÄLLQVIST  
TEL:073-655 04 95

SKALA (A3): 1:500  
RITNING:  
PLAN 1

DATUM: 2020-06-03  
RITNING NR:  
**A07**

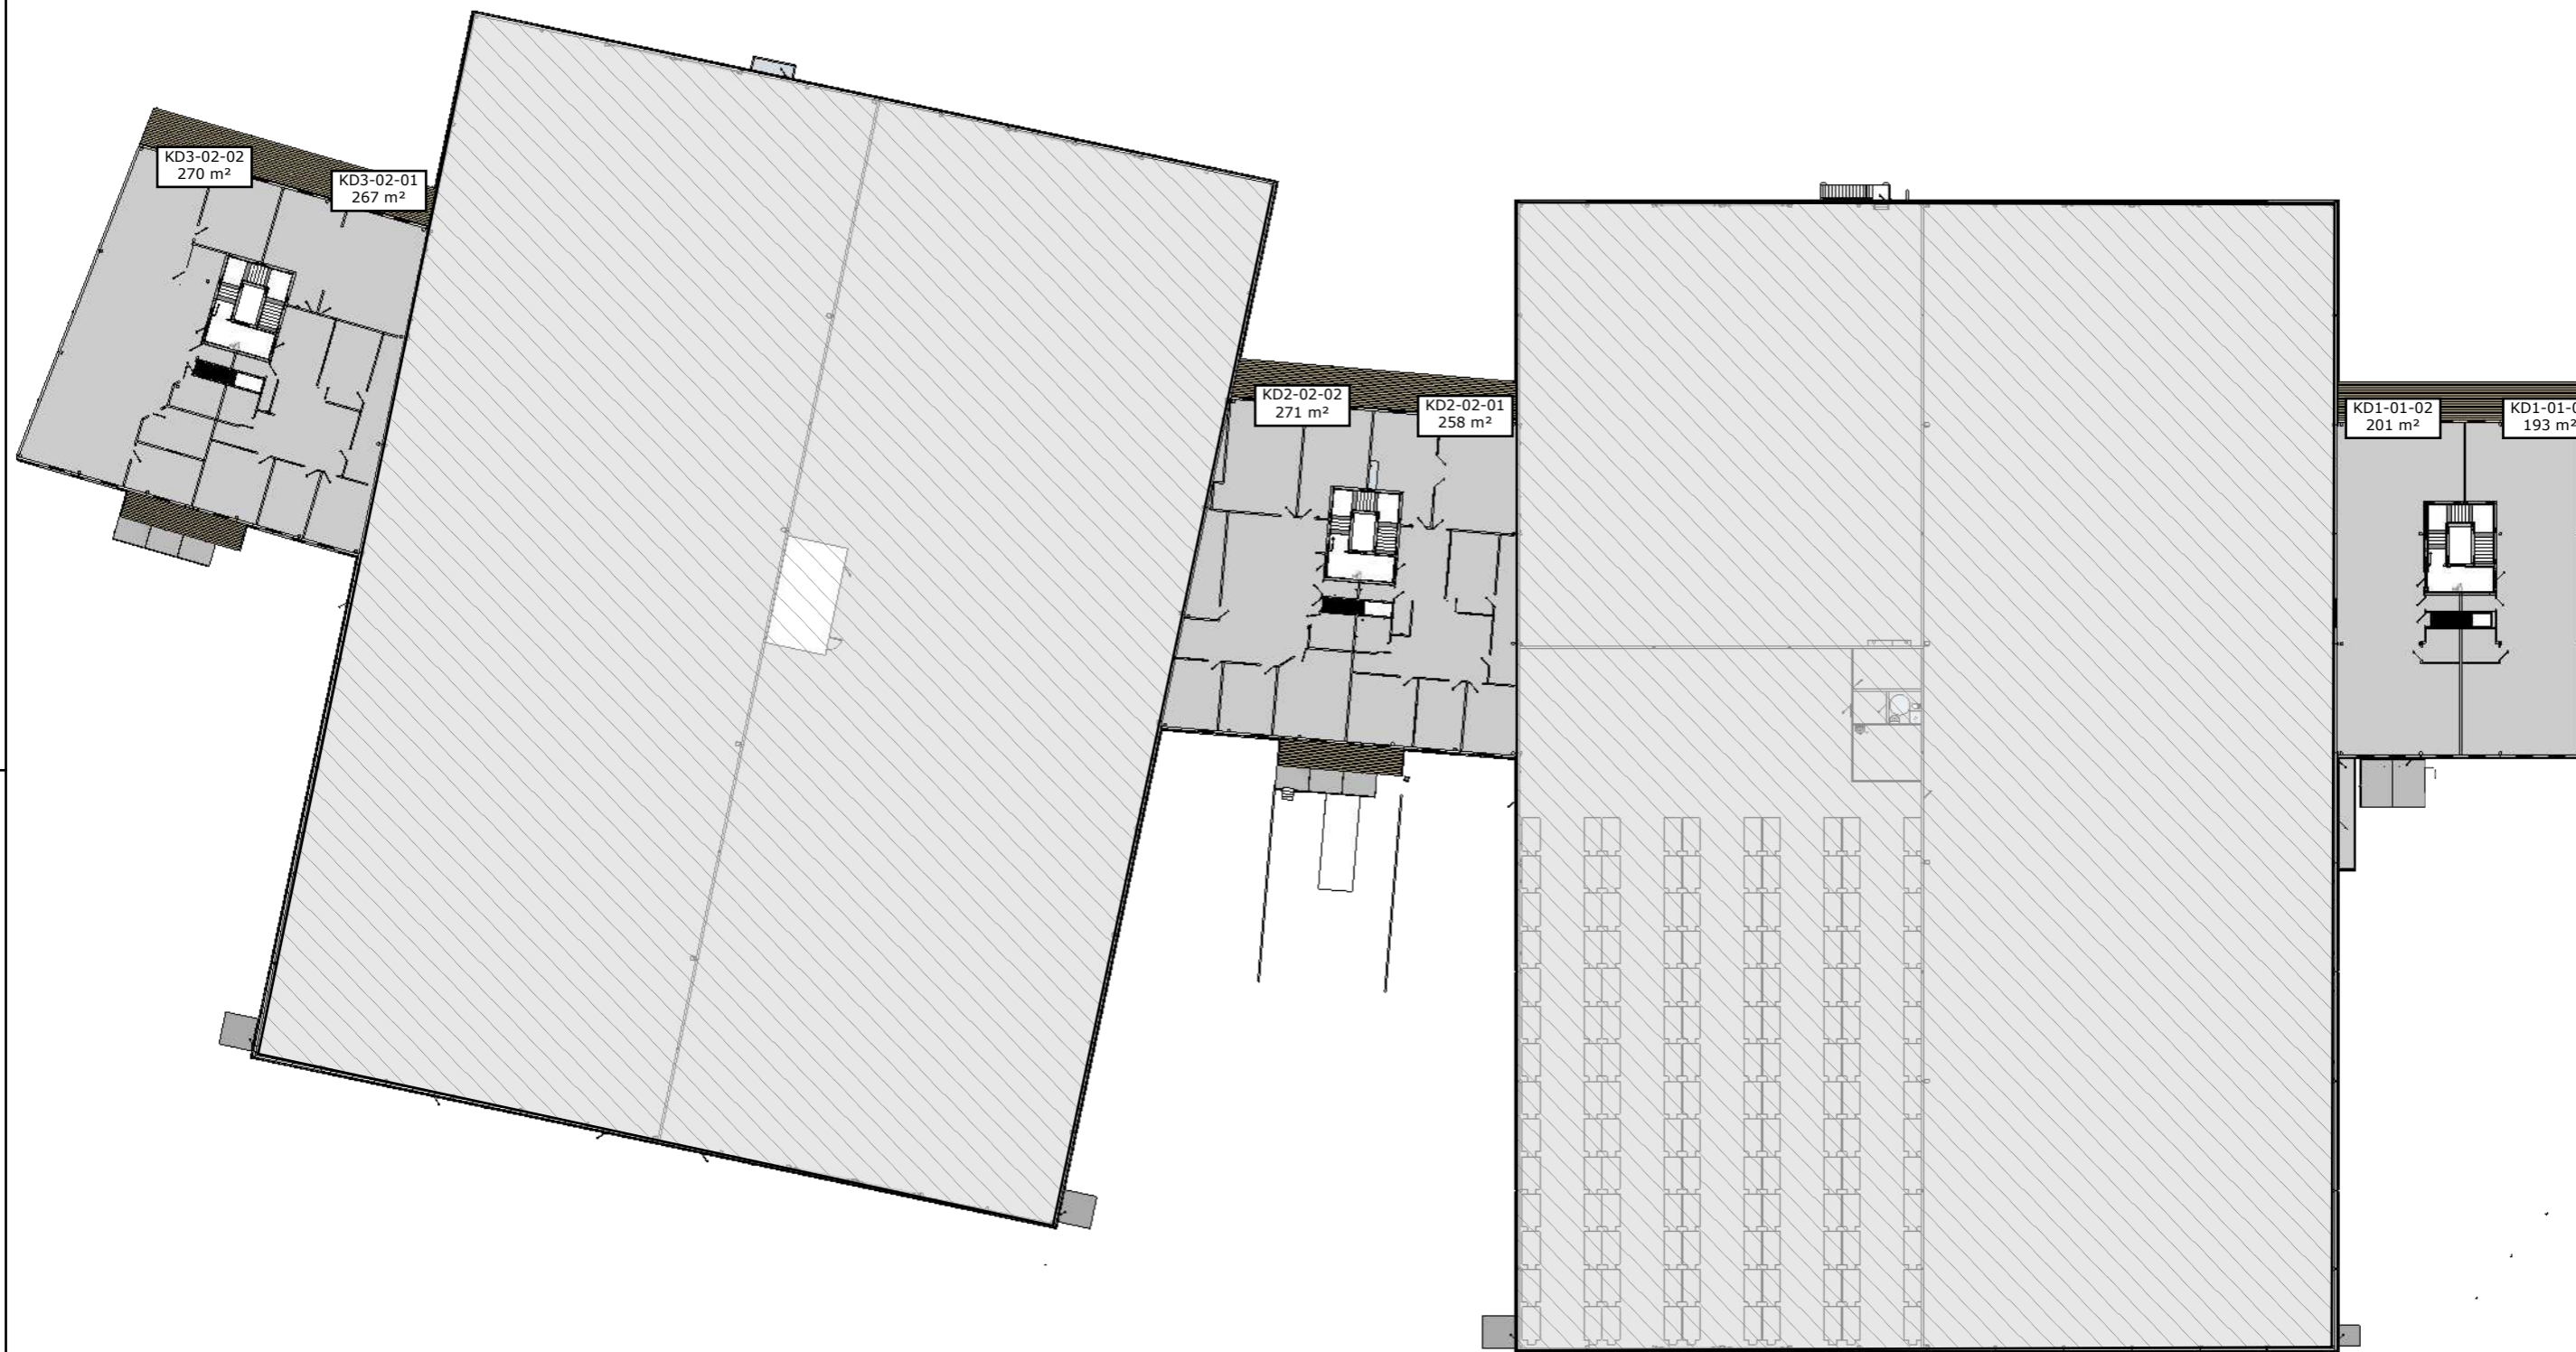

SKALA 1:500

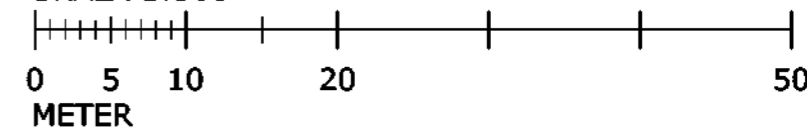

BET	ANT	ÄNDRINGEN AVSER	SIGN	DATUM

KUND:  
**Albyberg fastigheter**

FASTIGHETSBECKNING: ALBY 1:16, HUS 4 OCH HUS 5  
**RELATIONSHANDLING**

RITAD AV:  
DANIEL "KAPTENEN" HÄLLQVIST  
TEL:073-655 04 95

SKALA (A3): 1:500  
RITNING:  
PLAN 2

DATUM: 2020-06-03  
RITNING NR:  
**A08**

