


SKALA 1:500

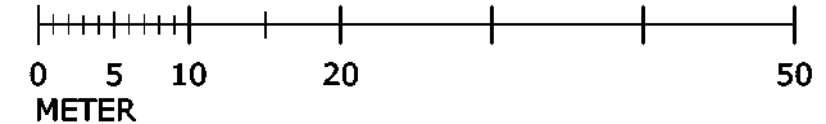

BET	ANT	ÄNDRINGEN AVSER	SIGN	DATUM

KUND:
Albyberg fastigheter


FASTIGHETSBECKNING: ALBY 1:16, HUS 4 OCH HUS 5
RELATIONSHANDLING

RITAD AV:
DANIEL "KAPTENEN" HÄLLQVIST
TEL:073-655 04 95


SKALA (A3): 1:500
RITNING:
PLAN 0

DATUM: 2020-06-03
RITNING NR:
A06



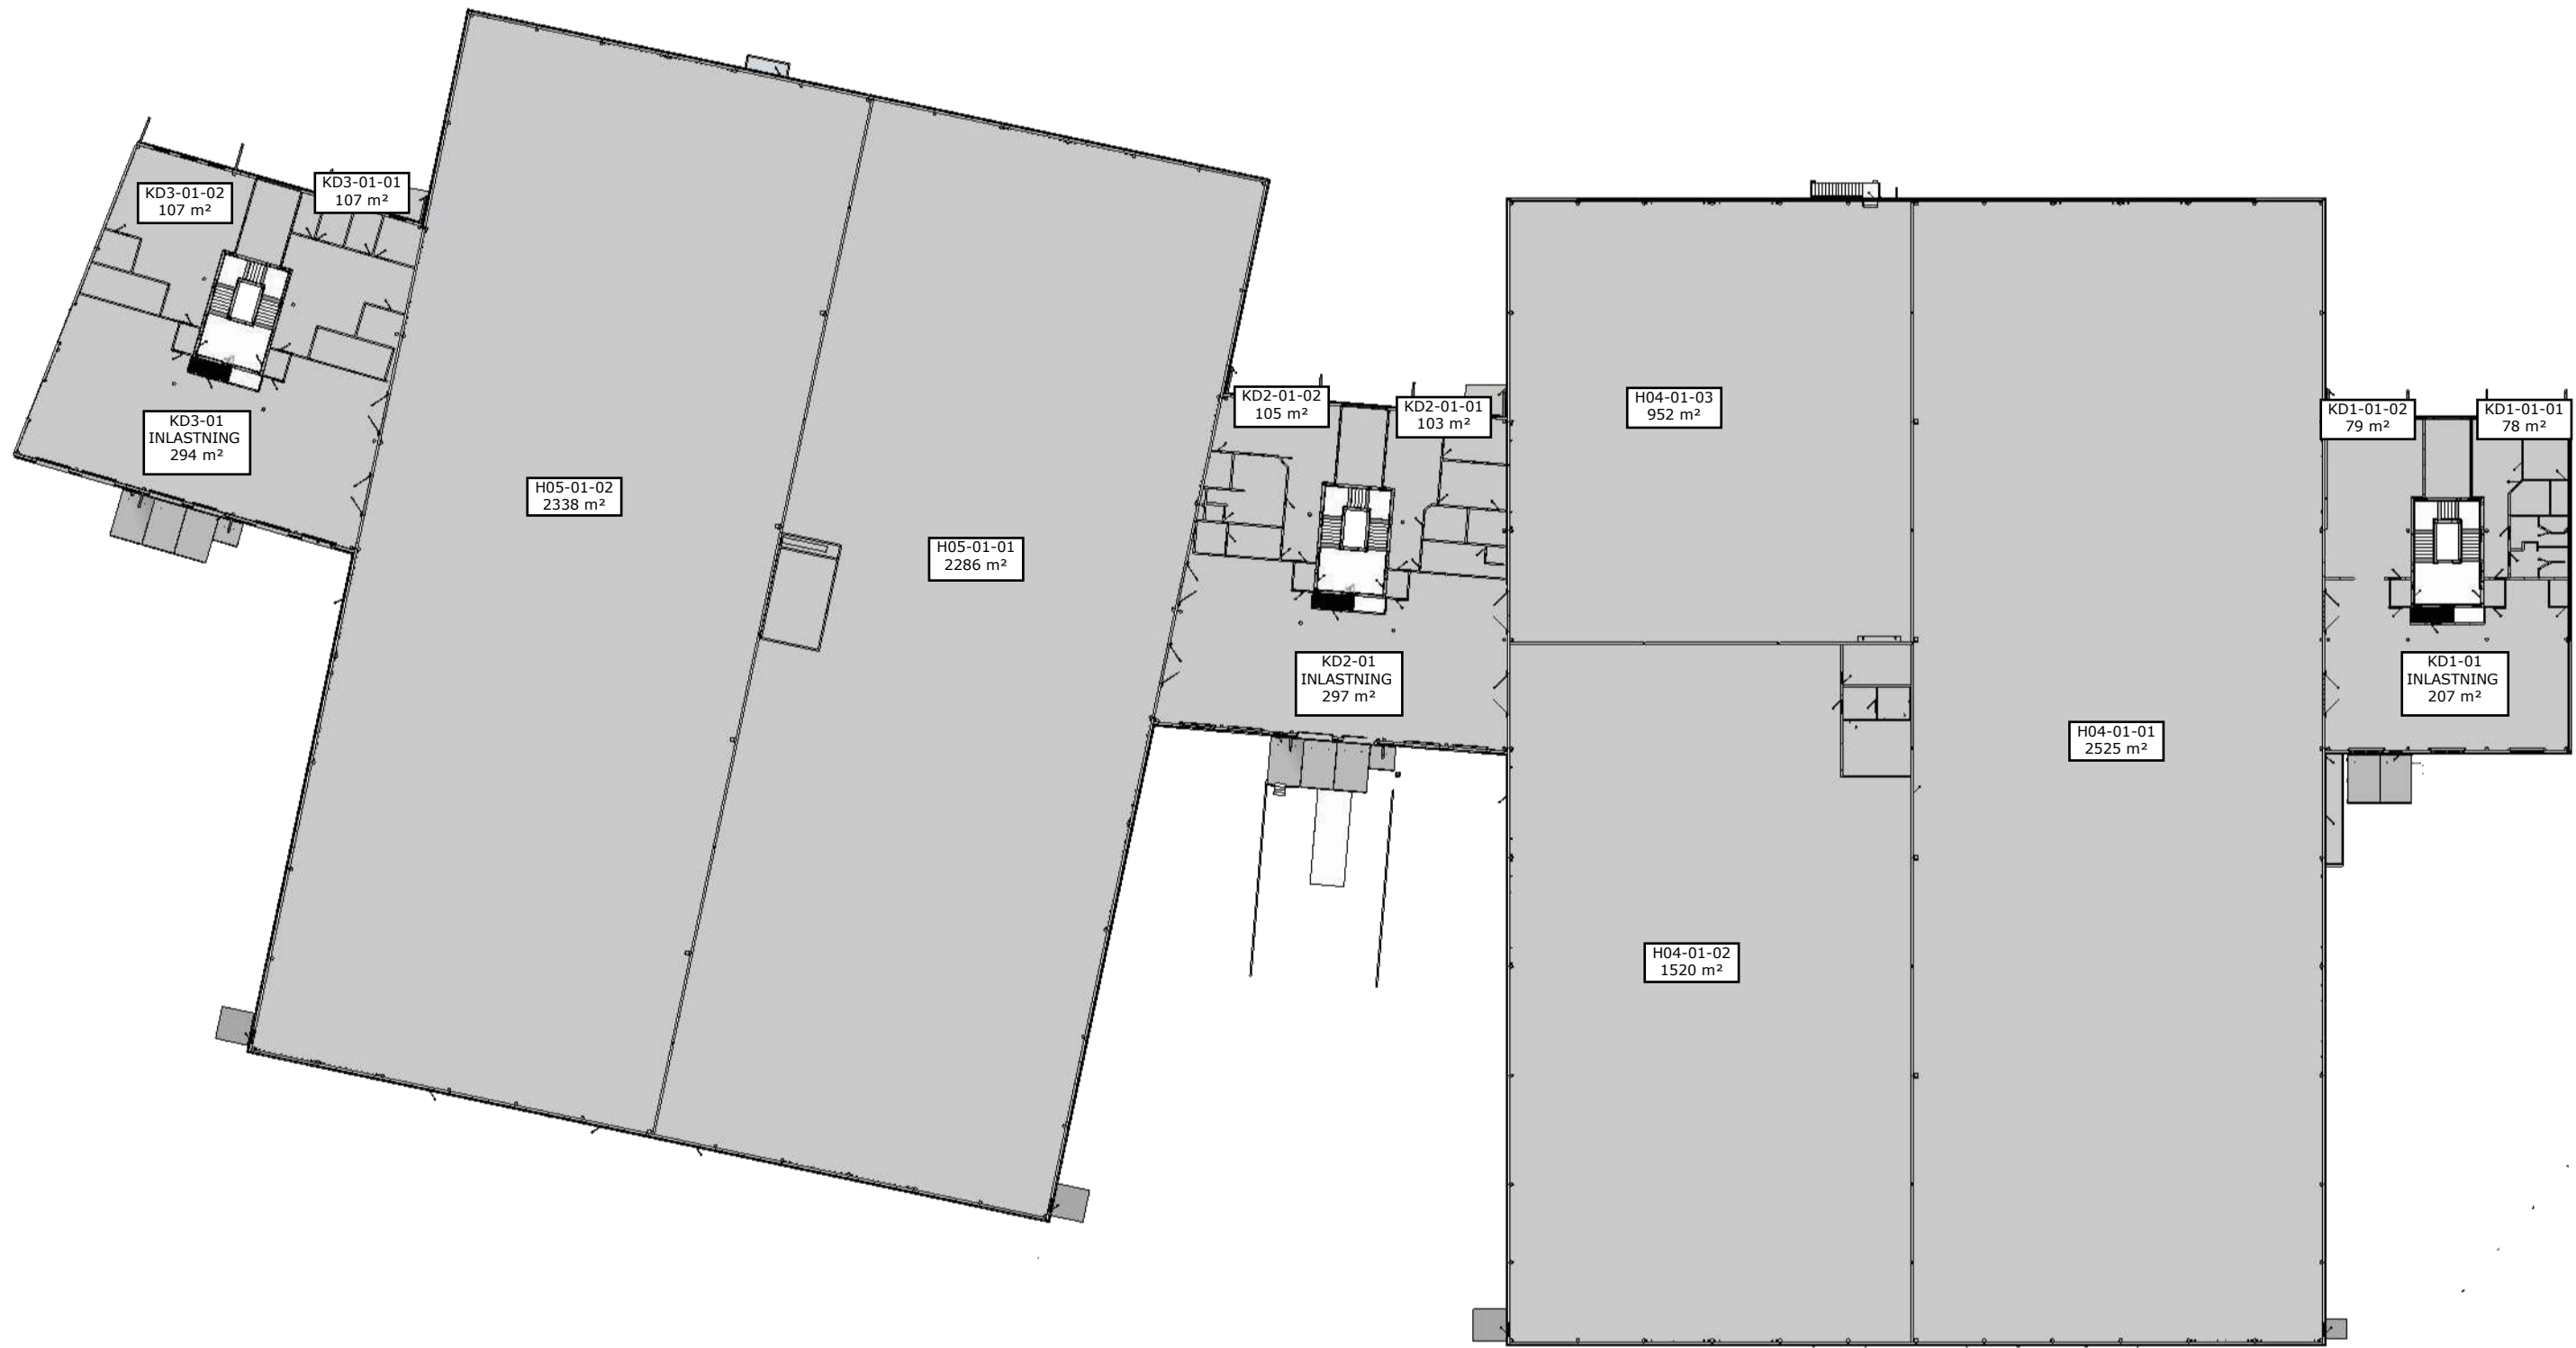

SKALA 1:500

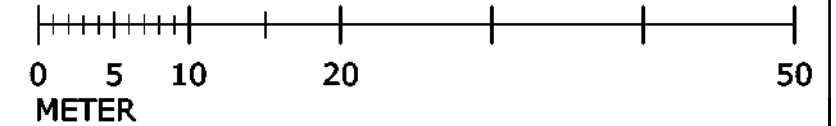

BET	ANT	ÄNDRINGEN AVSER	SIGN	DATUM





KUND:
Albyberg fastigheter

FASTIGHETS BETECKNING: ALBY 1:16, HUS 4 OCH HUS 5
RELATIONSHANDLING

RITAD AV:
DANIEL "KAPTENEN" HÄLLQVIST
TEL: 073-655 04 95

SKALA (A3): 1:500
RITNING:
PLAN 1

DATUM: 2020-06-03
RITNING NR:
A07

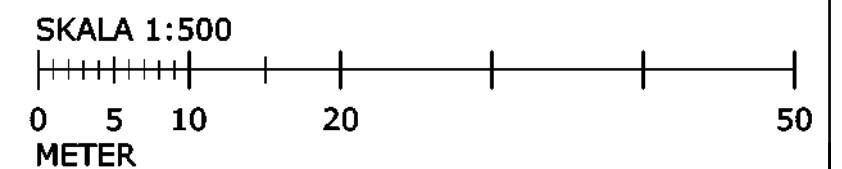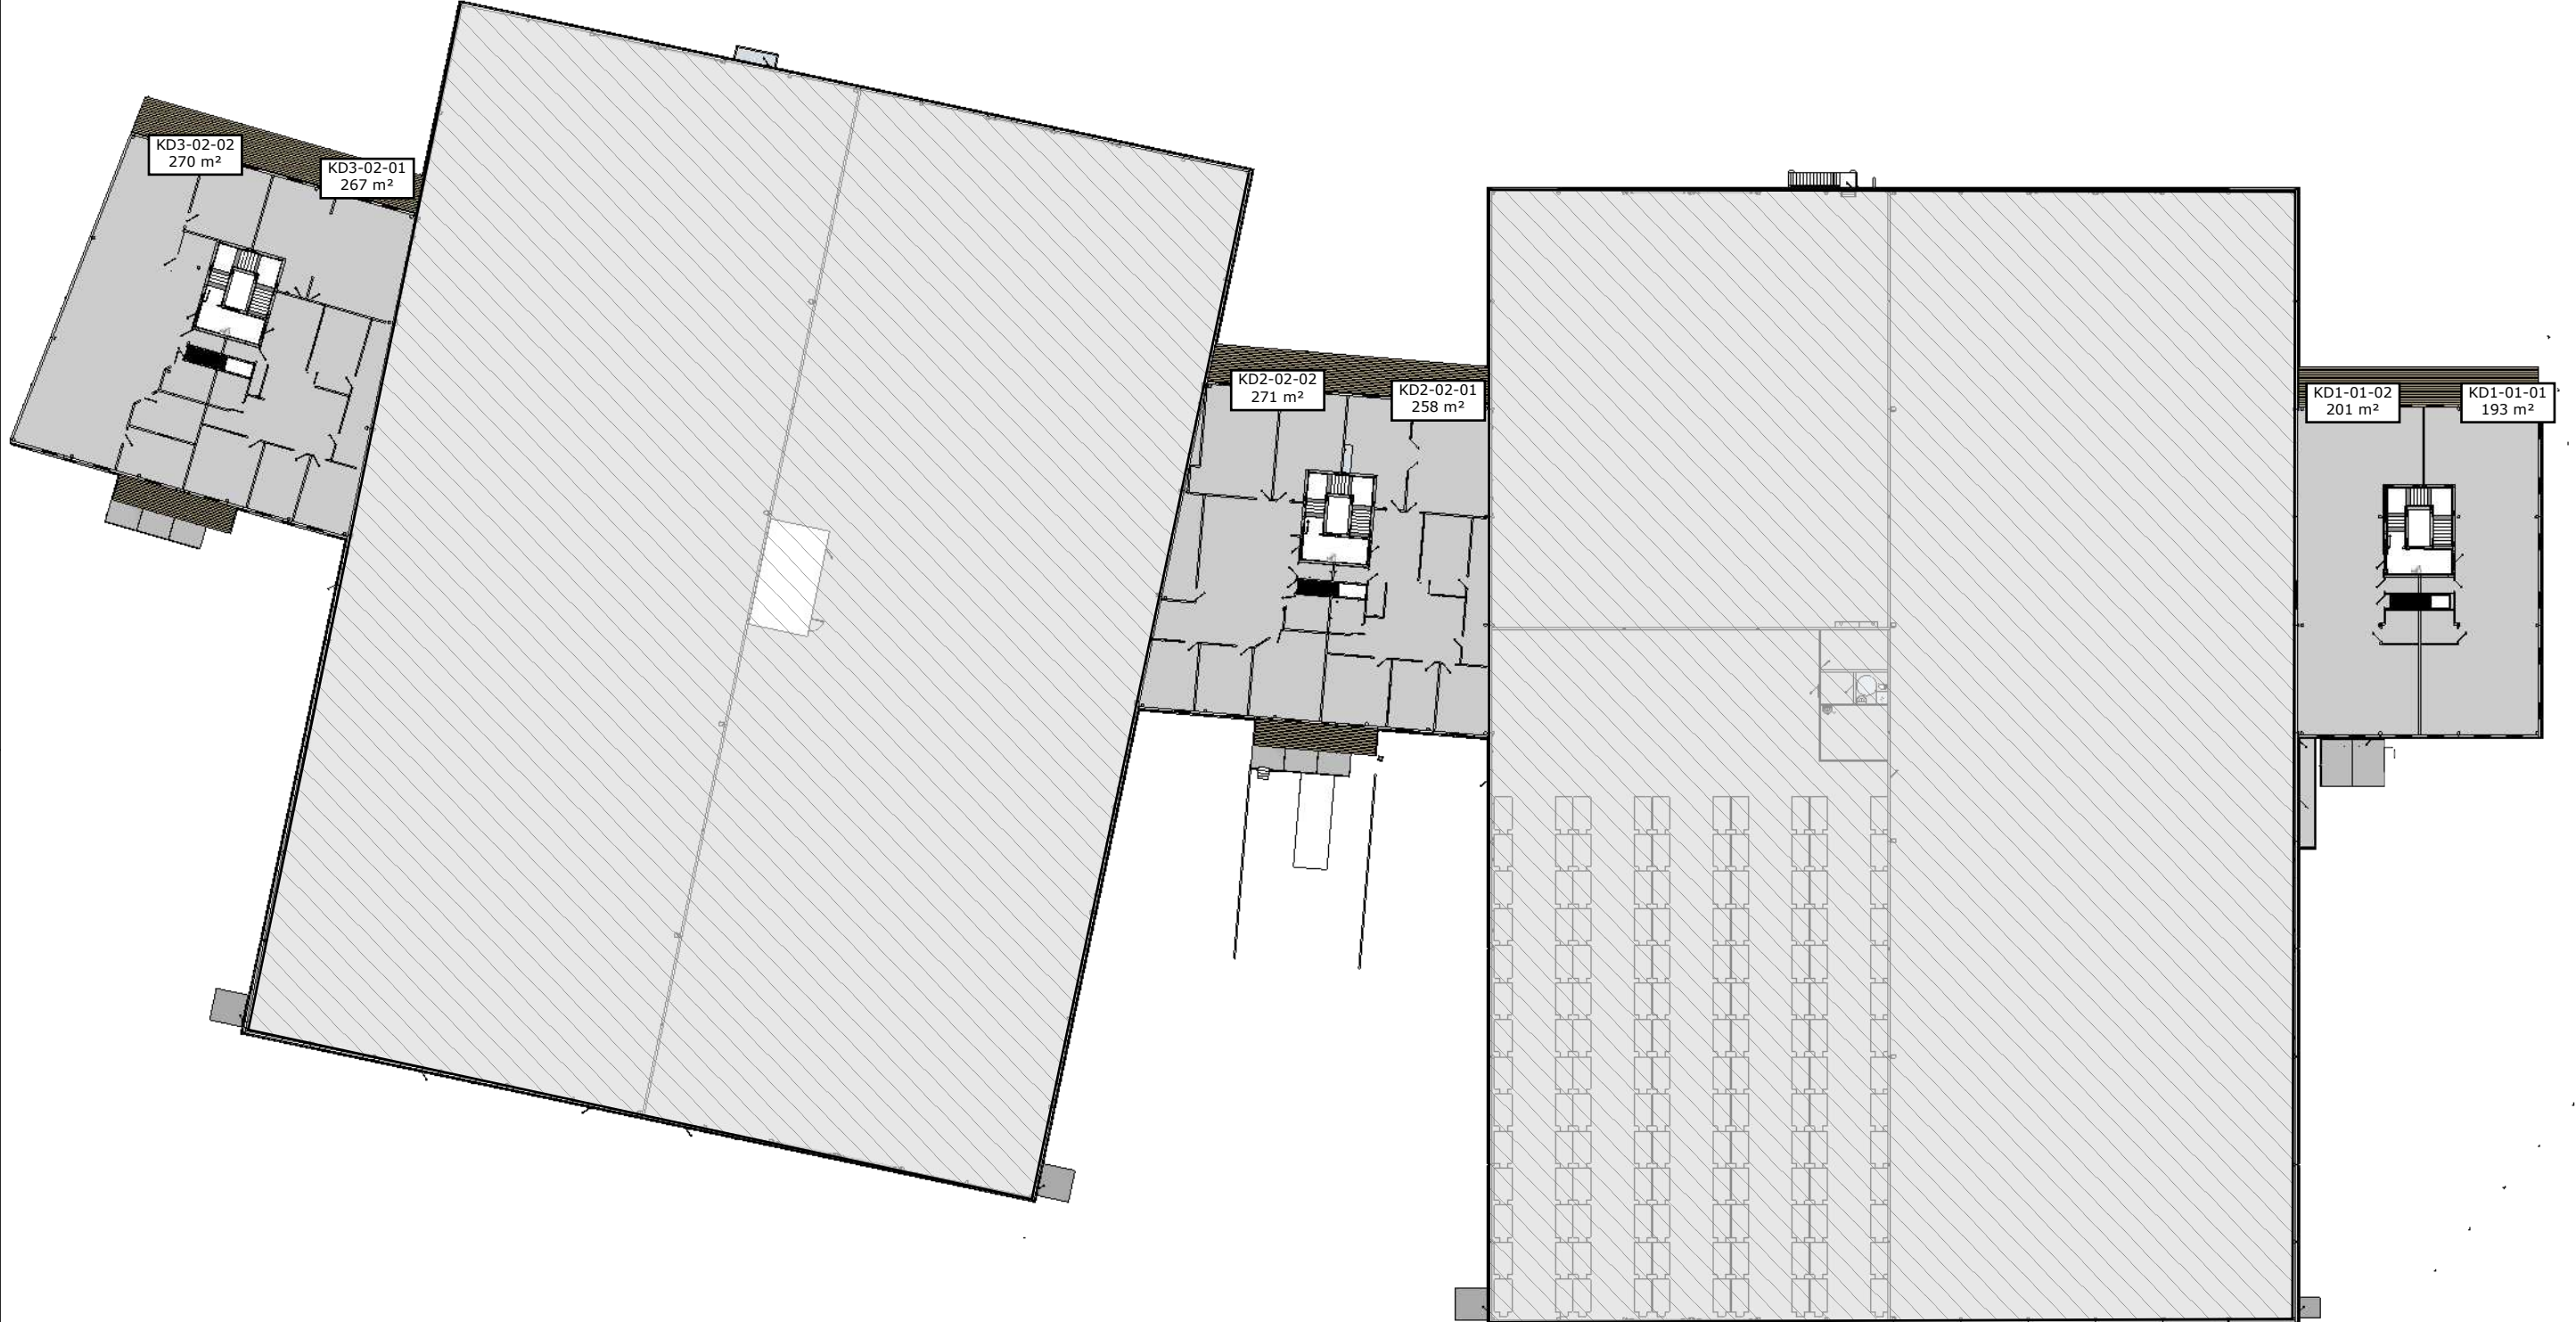

BET	ANT	ÄNDRINGEN AVSER	SIGN	DATUM	KUND:	FASTIGHETSBETECKNING:	RITAD AV:	SKALA (A3):	DATUM:
					Albyberg fastigheter	ALBY 1:16, HUS 4 OCH HUS 5	DANIEL "KAPTENEN" HÄLLQVIST TEL:073-655 04 95	1:500	2020-06-03
						RELATIONSHANDLING		RITNING: PLAN 2	RITNING NR: A08

