


PLAN 1

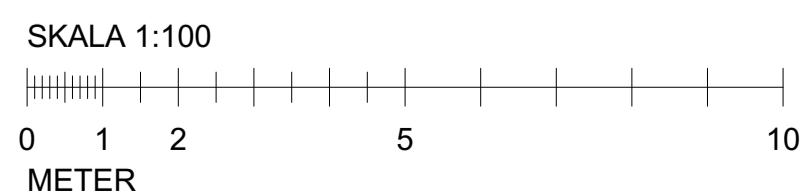

PLOTDATA: 2018-02-09 14:52 C:\2018\18-3425-xxx\Tullvakt4\01 CAD\4 PROJEKTERING\Tullvakt4_1.dwg

BET	ÄNDRING AVSER	DATUM	Sign.
RELATIONSHANDLING			
PERSSON INVEST ^{PI}			
FASTIGHETER			
TULLVAKTEN 4			
ÖSTERSUNDS KOMMUN			
<div style="display: flex; justify-content: space-between; align-items: center;"> <div style="font-size: small;"> Gisteråsstrand Arkitektur AB Akademigatan 4F 831 40 Östersund 063-57 00 90 www.gisterasstrand.se </div> <div style="font-size: x-small; text-align: right;"> GIST ERÅS JÖST RAND ARKITEKTER </div> </div>			
LIPPRAG NR	RTAD AV	HANDLAGGARE	
18-3425	IDHA	IDHA	
DATUM	ANSVARIG		
2018-02-09	Christel Elvsgård Ekman		
PLAN 1			
SKALA	NUMMER	BET	
1:100	A-40-1-01		