



# KISTA ENTRÉ KNARRARNÄSGATAN 7 HUS 1 PLAN 10, 7 TR


LOA CA 829 KVM  
OBJEKTNUMMER: 14531-F0026

ARBETSPLATSER  
ÖPPET LANDSKAP: 38  
FOKUS: 5  
TOUCHDOWN: 17  
TOTALT: 60

MÖTESPLATSER  
MÖTE 12P: 1  
MÖTE 10P: 1  
MÖTE 6P: 1  
MÖTE 4P: 2  
MÖTE 3P: 1  
SAMTAL 2P: 4

- ENTRÉ
- KONTORSYTA
- MÖTESRUM
- PENTRY/PAUS
- FÖRRÅD/KOPIERINGSRUM
- RWC/WC

## ORIENTERINGSFIGUR

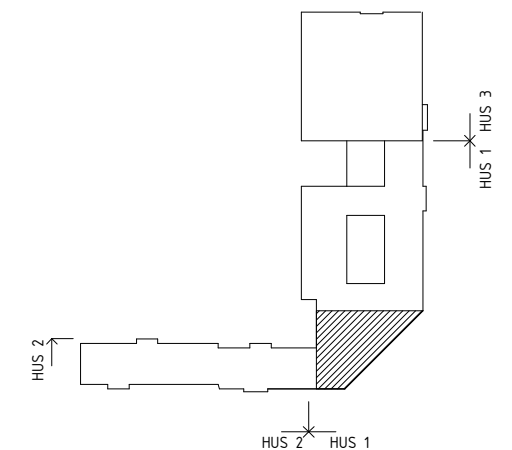

SKALA 1/200 (A3)

Gatun Arkitekter  
+46 8 506 016 50  
info@gatun.se

KISTA ENTRÉ - VASAKRONAN  
HUS 1 PLAN 10, 7 TR  
RELATIONSHANDLING, 2023-01-17

Vasakronan