

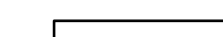



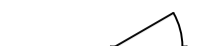


ALLMÄNT
MÄTT ANGES I MILLIMETER. FASTIGHETEN ÄR EJ
UPPMÄTT. ALLA KONTROLLMÄTT TAGES PÅ PLATS.
FÖRKLARINGAR

-  BEFINTLIG VÄGG
-  BEFINTLIG DÖRR
-  BRANDCELLSGRÄNS
-  GENOMLYST UTRYMNINGSSKYLT
-  EFTERLYSANDE UTRYMNINGSSKYLT
-  PLUSHÖJD FÄRDIGT GOLV

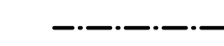

LOKAL 1: YTA UTHYRBAR

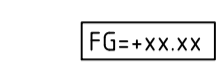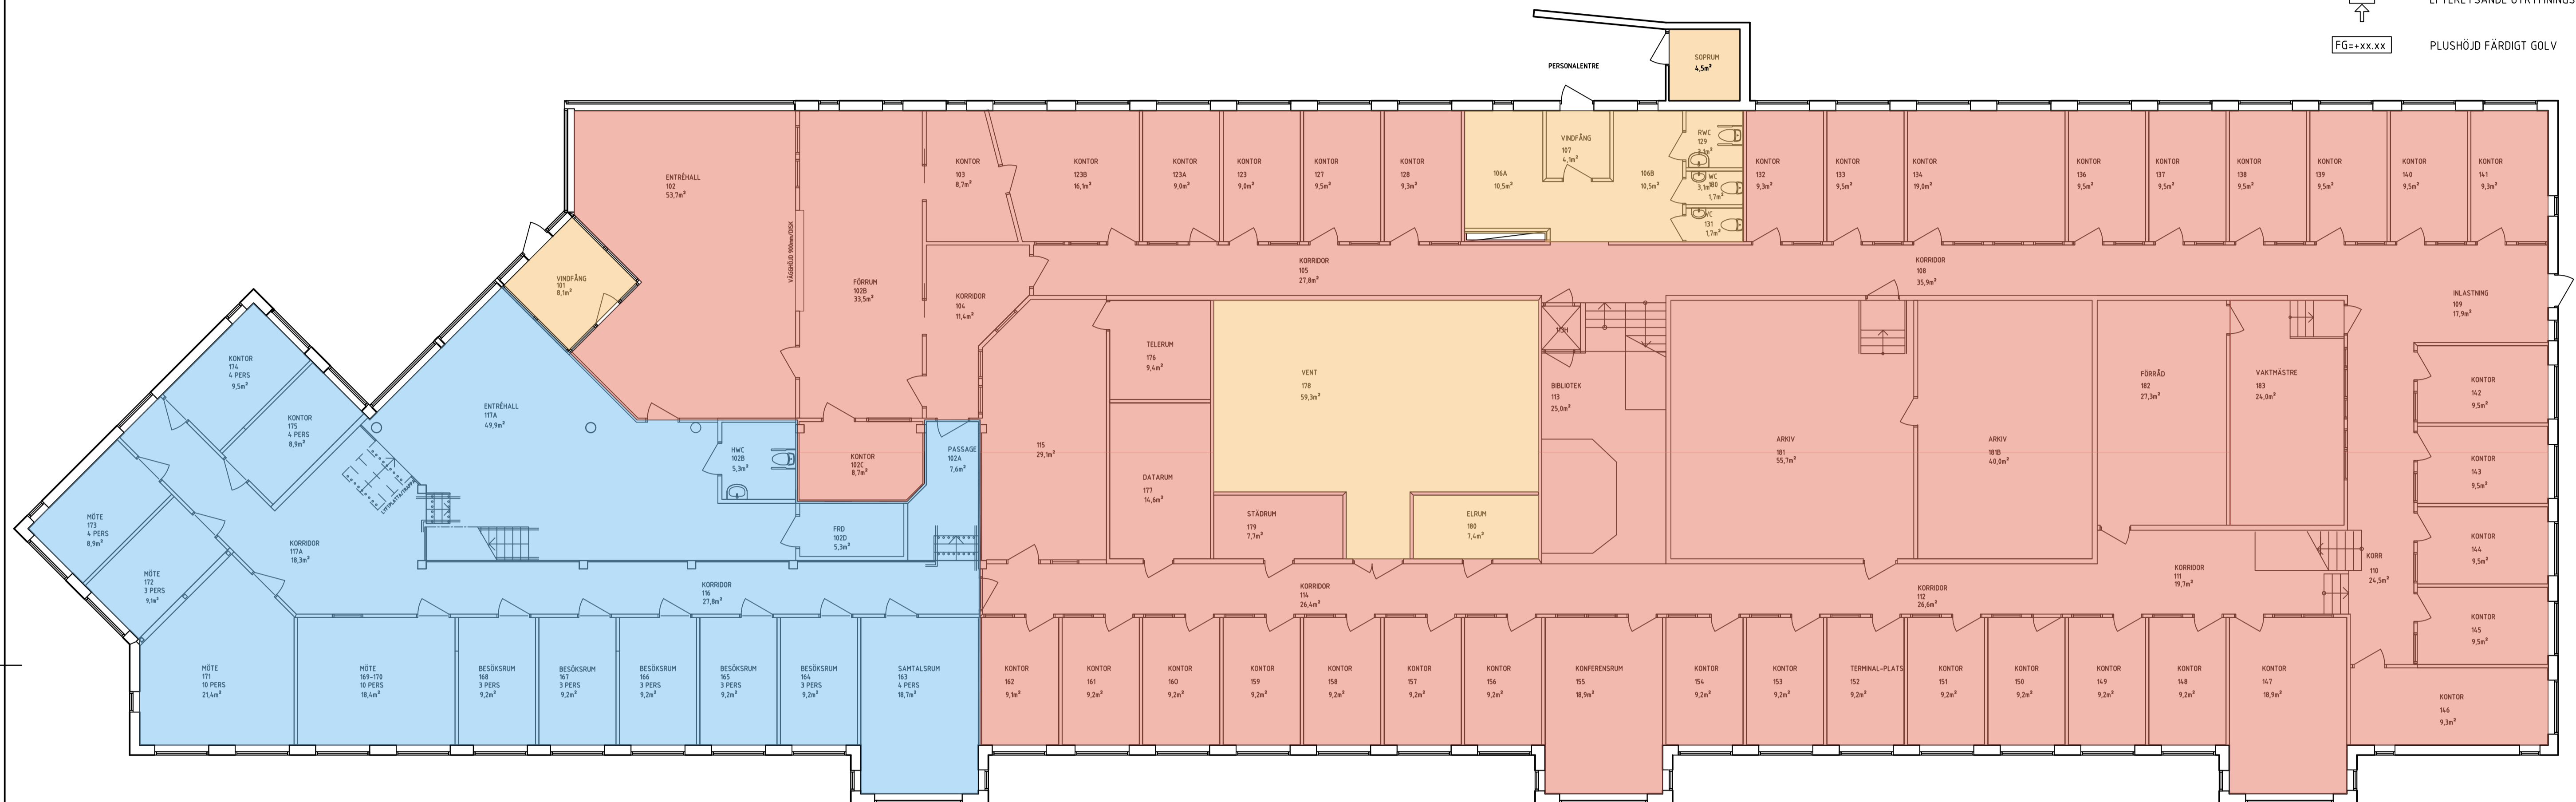846,7m ²	PLAN 10: LOAV, LOAP, LOAK
334,8m ²	PLAN 11: LOAV, LOAP, LOAK
TOTAL LOA (lokalarea) = 1158,7m²	

LOKAL 2: YTA UTHYRBAR


277,7m ²	PLAN 10: LOAV, LOAP, LOAK
218,1m ²	PLAN 11: LOAV, LOAP, LOAK
TOTAL LOA (lokalarea) = 495,8m²	

GEMENSAMMA YTOR: SOM INGÅR I LOA

165,9m ²	PLAN 10: LOAP, LOAK (PERSONALUTRYMMEN LOKALVÅRD, HORIZONTAL KOMMUNIKATIONUTRYMMEN)
141,9m ²	PLAN 11: LOAP, LOAK (PERSONALUTRYMMEN LOKALVÅRD, HORIZONTAL KOMMUNIKATIONUTRYMMEN)
TOTAL LOA (lokalarea) = 330,6m²	

TOTAL LOA YTA FÖR LOKAL 8080

1290,3m ²	PLAN 10: LOAV, LOAP, LOAK
694,8m ²	PLAN 11: LOAV, LOAP, LOAK
TOTAL LOA (lokalarea) = 1985,1m² (LOAV, LOAP, LOAK)	

REV	ANT	ÄNDRINGEN AVSER	DATUM	SIGN
RELATIONSHANDLING				
FASTIGHETSBETECKNING KV. LANDSHÖVDINGEN 1				
Kv. LANDSHÖVDINGEN 1 MALMÖ STAD ROSENGÅRD CENTRUM				
				
FRÖLIGHS VÄG 213 68 MALMÖ				
PL				
A	WIN	ARKITEKTER AB	0739 - 22 20 13	
K				
E				
V				
VS				
B				
M				
LJ				
ANSVARIG KL	RITAD/KONSTR KL	AV KL	HANDLÄGGARE KL	
PROJEKT NR M906001	DATUM 2022-11-21	REV.DATUM		
OBJEKTKOD ROSENGÅRDS CENTRUM	HUS A	VÅNING 10	DISCIPLIN A	
ROSENGÅRDS CENTRUM - MALMÖ STAD KONTORSBYGGNAD				
PLANRITNING PLAN 10				FORMAT A1
SKALA A1 (A3) 1:100,1:200(A3)	RITNINGNUMMER A-40-1-1000	BET		

