

KONNEKTIONS LINJE
50075


REF: LAGER:



ORIGINAL RITNINGAR
ÄR UTFÖRDA AV CREACON ARKITEKTER
1997-08-29 GENOM C.L.

BET	ANT	ÄNDRINGEN	ÅYSER	SIGN	DATUM
RELATIONSHANDLING					
BORÅS STAD					
Kv. Sexdalen nr 1					
DTH					
Södra Kyrkogatan 35 503 34 Borås					
telefon 033 20 48 48 fax 033 20 48 58 epost post@dth.se					
ARB. NR	27 166	RITAD/KONSTR. AV	AO	HANDLÄGGARE	S.H
DATUM	2007.05.07	ANSVARIG	S.HEDLUND		
BEF. UTSEENDE ENTRÉPLAN					
SKALA	1:100 (A1) 1:200 (A3)	RITNINGNUMMER	A09-31-11		BET

Z:\Sexdalen\1_Sagaform\27_166\A-ritningar\N_plan_1.dwg amaa
 PLD: 2007-05-07 11:40

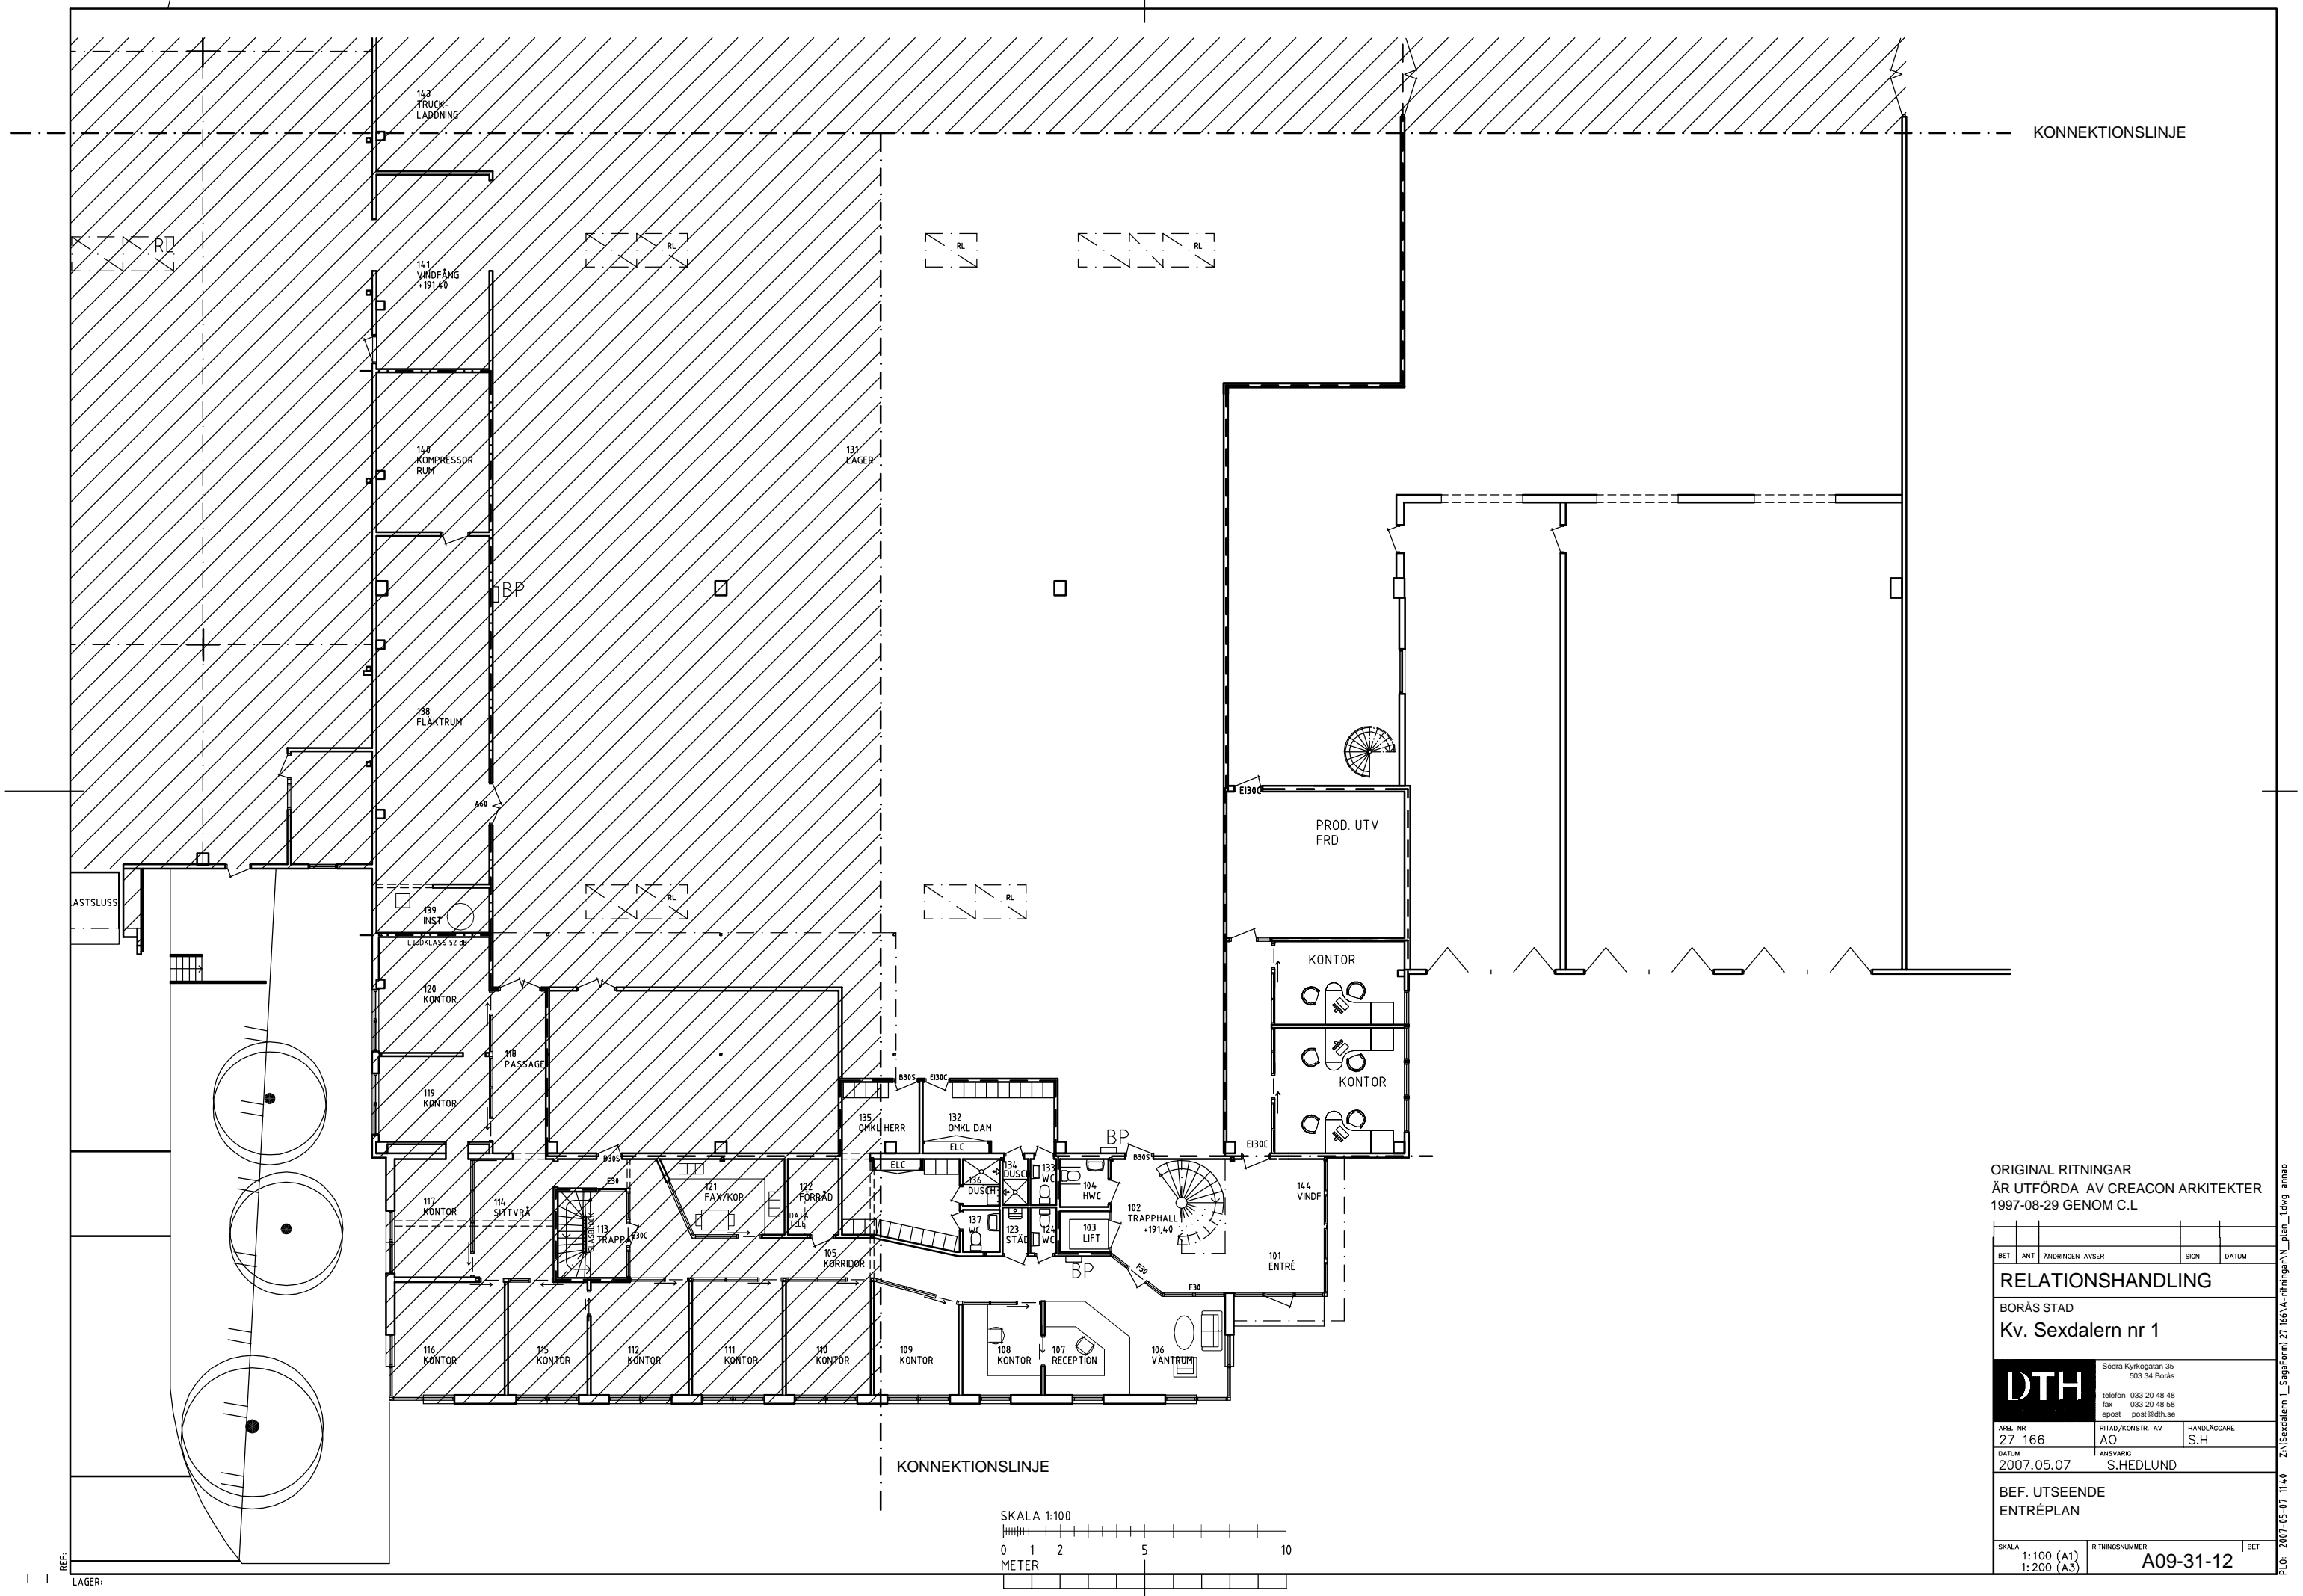

ORIGINAL RITNINGAR
 ÄR UTFÖRDA AV CREACON ARKITEKTER
 1997-08-29 GENOM C.L

BET	ANT	ÄNDRINGEN	ÅYSER	SIGN	DATUM

RELATIONSHANDLING

BORÅS STAD
 Kv. Sexdalern nr 1


DTH		Södra Kyrkogatan 35 503 34 Borås	
		telefon 033 20 48 48 fax 033 20 48 58 epost post@dth.se	

ARB. NR	27 166	RITAD/KONSTR. AV	AO	HANDLÄGGARE	S.H
DATUM	2007.05.07	ANSVARIG	S.HEDLUND		

BEF. UTSEENDE
ENTRÉPLAN

SKALA	1:100 (A1) 1:200 (A3)	RITNINGNUMMER	A09-31-12	BET	
-------	--------------------------	---------------	-----------	-----	--


PLO: 2007-05-07 11:40 Z:\Sexdalern 1_Sagaform 27_166 VA-ritningar\N_plan_1.dwg amao

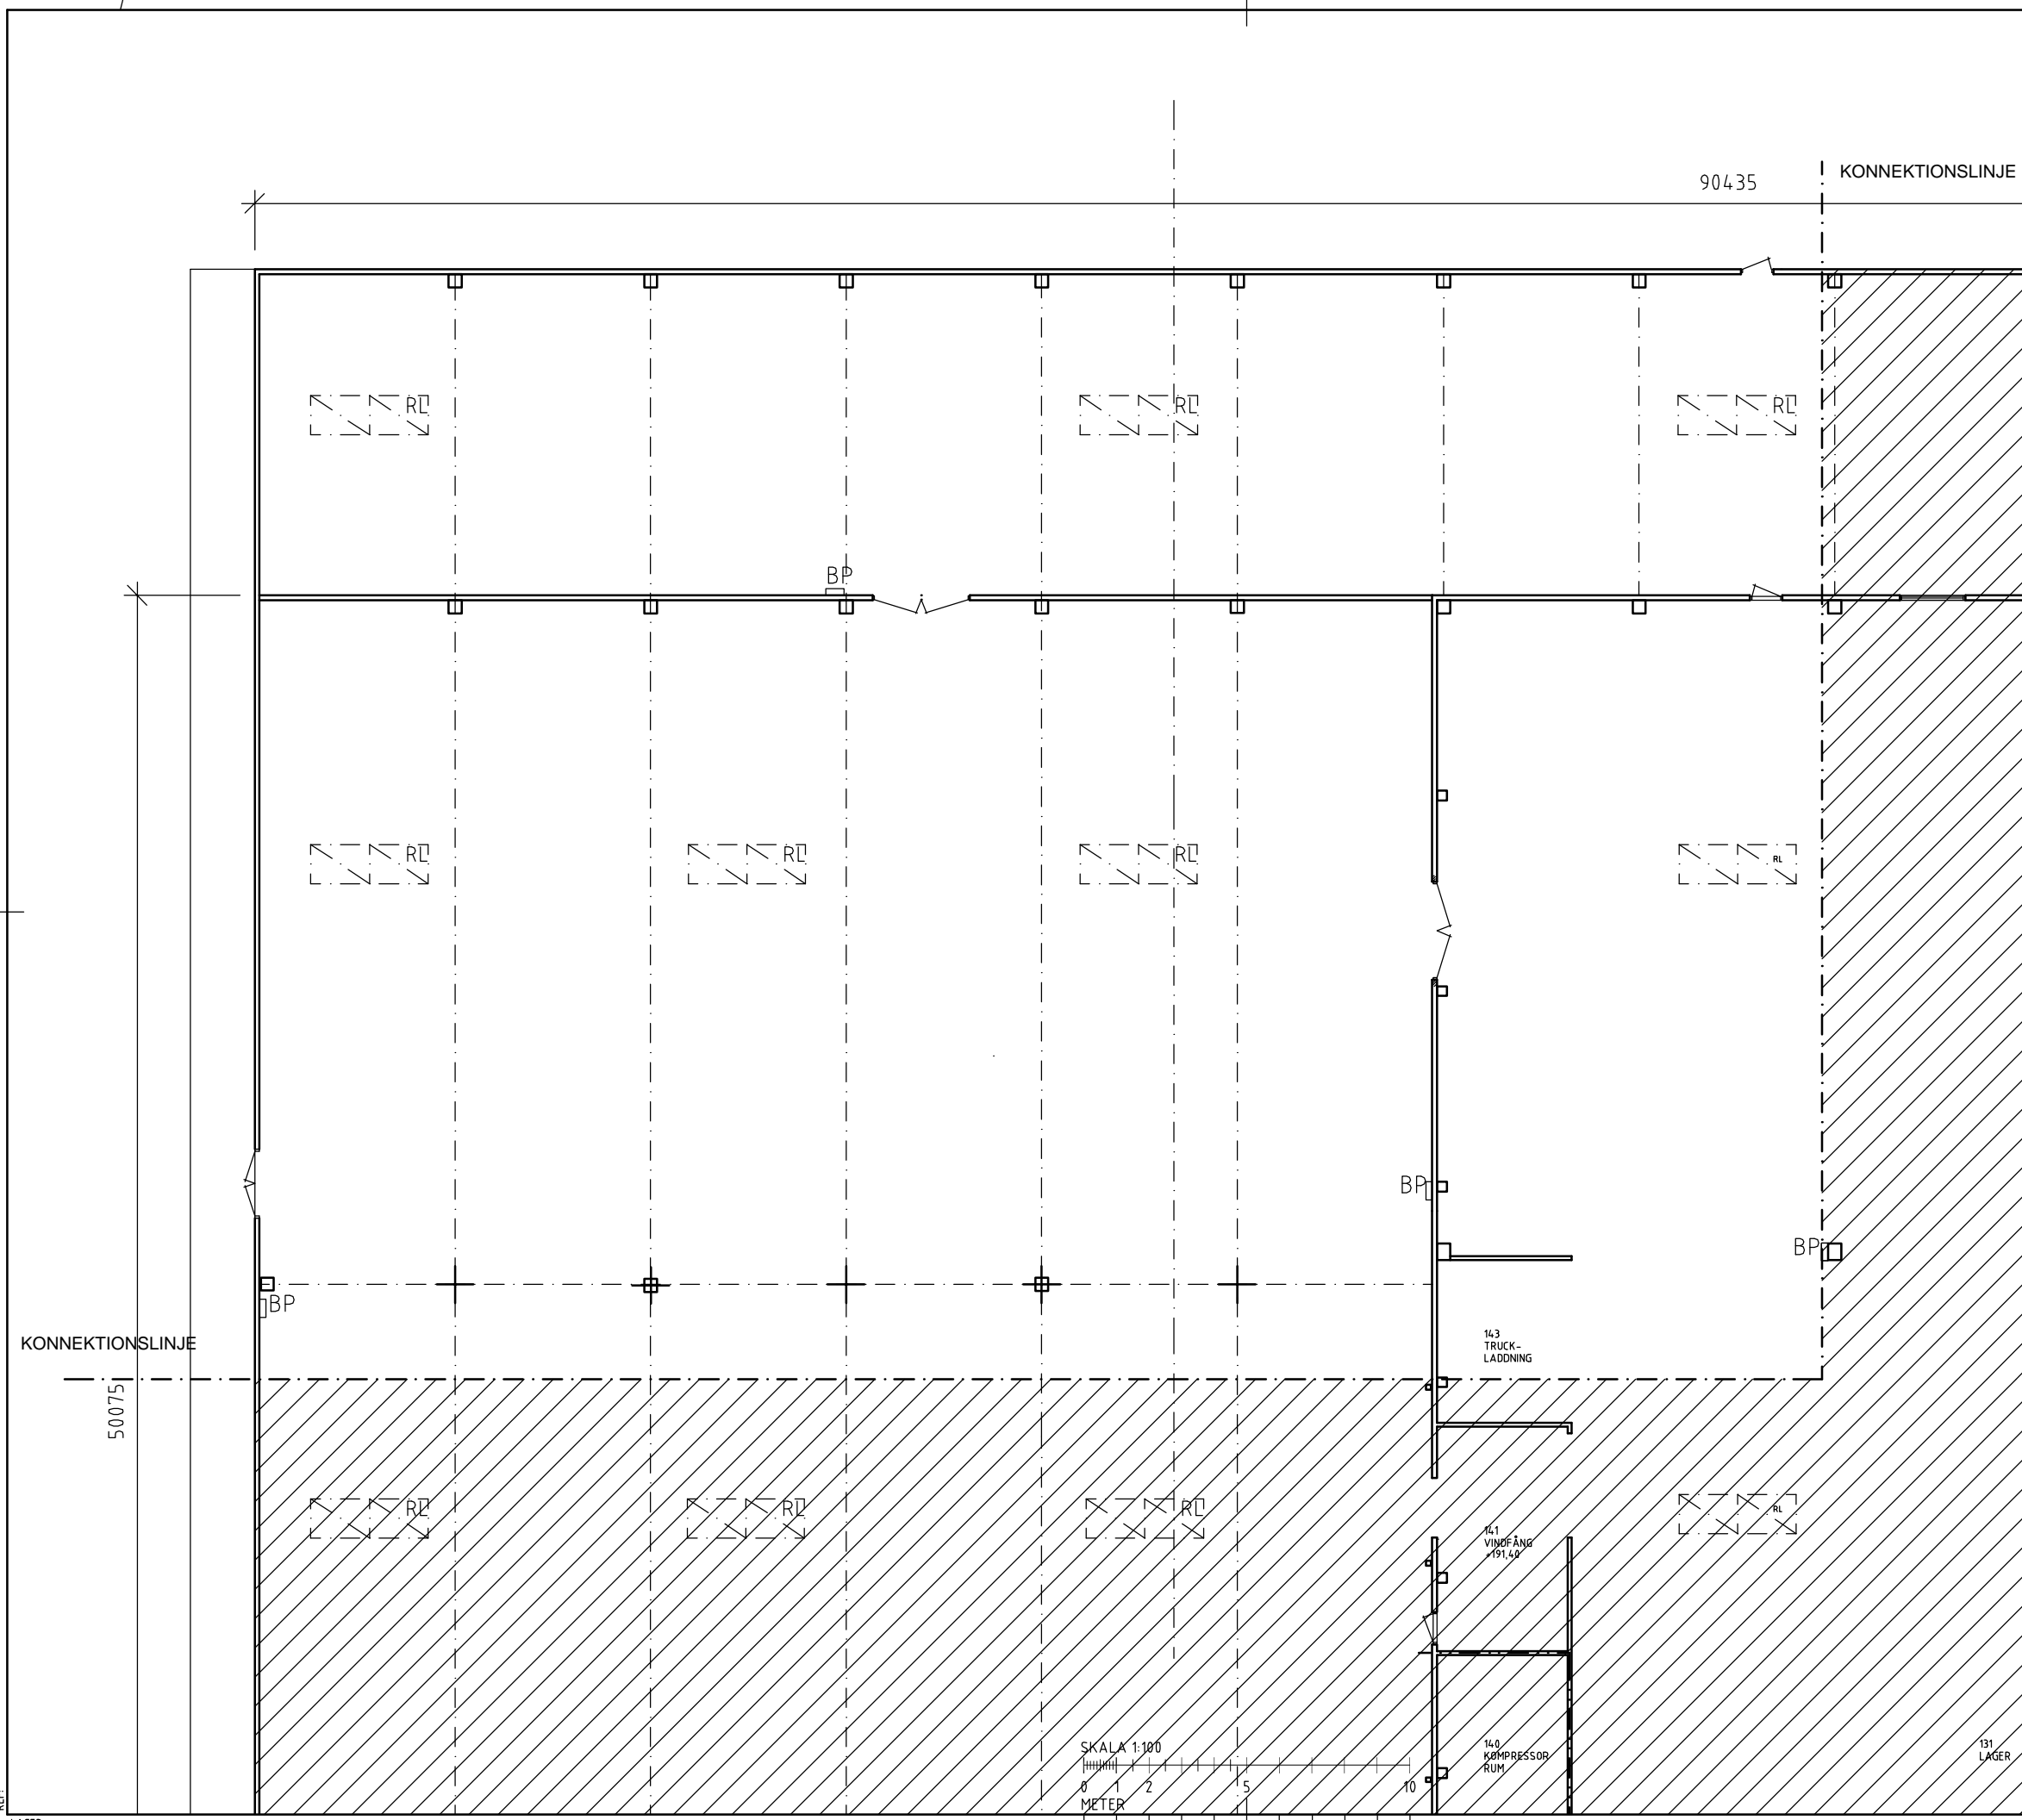

ORIGINAL RITNINGAR
 ÄR UTFÖRDA AV CREACON ARKITEKTER
 1997-08-29 GENOM C.L.

BET	ANT	ÄNDRINGEN ÄYSER	SIGN	DATUM
RELATIONSHANDLING				
BORÅS STAD				
Kv. Sexdalen nr 1				
DTH				
Södra Kyrkogatan 35 503 34 Borås telefon 033 20 48 48 fax 033 20 48 58 epost post@dth.se				
ARB. NR	27 166	RITAD/KONSTR. AV	AO	HANDLÄGGARE
DATUM	2007.05.07	ANSVARIG	S.HEDLUND	S.H
BEF. UTSEENDE ENTRÉPLAN				
SKALA	1:100 (A1) 1:200 (A3)	RITNINGNUMMER	A09-31-13	

PLÖ: 2007-05-07 11:41 Z:\Sexdalen_1_Sagaform\27_166\A-ritningar\N_plan_1.dwg amao

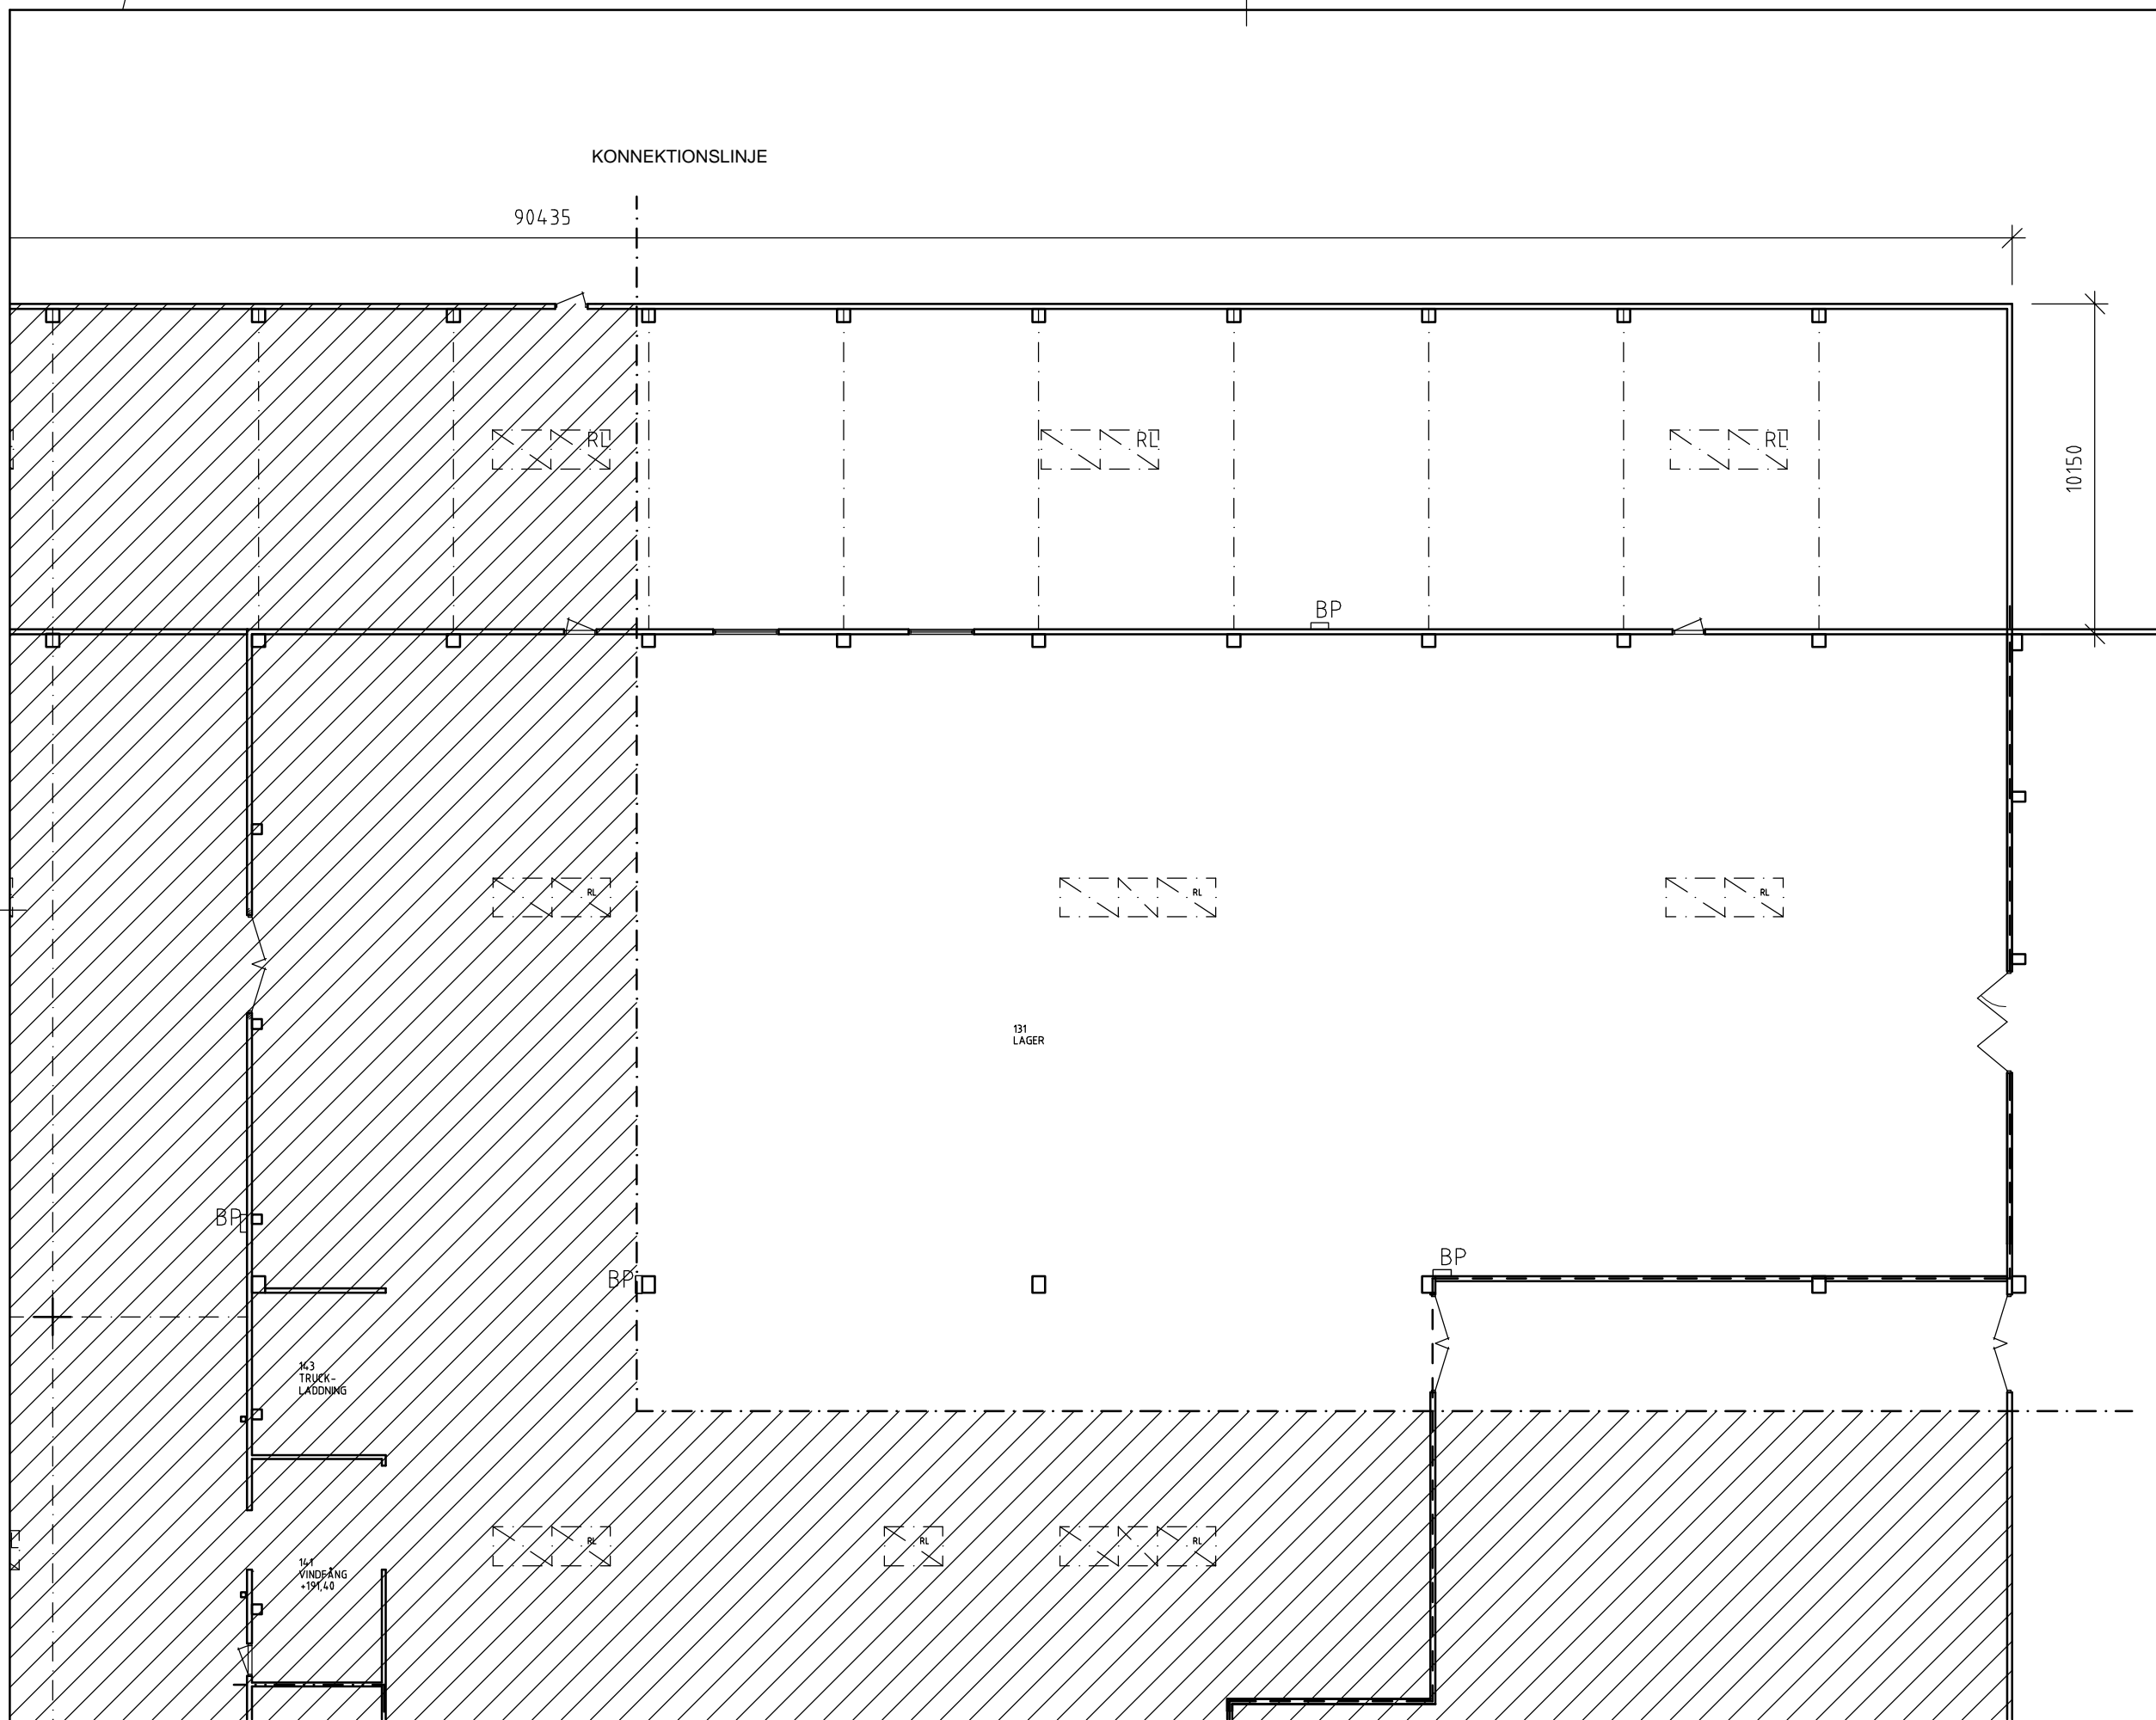

KONNEKTIONS LINJE

90435

10150

131
LAGER

BP


BP

BP

143
TRUCK-
LADDNING

141
VINDFÄNG
+191,40

SKALA 1:100

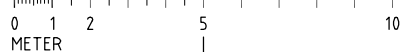

METER

ORIGINAL RITNINGAR
ÄR UTFÖRDA AV CREACON ARKITEKTER
1997-08-29 GENOM C.L

BET	ANT	ÄNDRINGEN ÄYSER	SIGN	DATUM

RELATIONSHANDLING
BORÅS STAD
Kv. Sexdalern nr 1

DTH Södra Kyrkogatan 35
503 34 Borås
telefon 033 20 48 48
fax 033 20 48 58
epost post@dth.se

ARB. NR	RITAD/KONSTR. AV	HANDLÄGGARE
27 166	AO	S.H
DATUM	ANSVARIG	
2007.05.07	S.HEDLUND	

BEF. UTSEENDE
ENTRÉPLAN

SKALA	RITNINGNUMMER	BET
1:100 (A1) 1:200 (A3)	A09-31-14	

REF.
LAGER

PLO: 2007-05-07 11:41 Z:\Sexdalern_1_Sagaform\27_166\A-ritningar\N_plan_1.dwg amao