


ORIGINAL RITNINGAR
 ÄR UTFÖRDA AV CREACON ARKITEKTER
 1997-08-29 GENOM C.L.

BET	ANT	KORRIGERING AVSER	SIGN	DATUM
RELATIONSHANDLING				
BORÅS STAD				
Kv. Sexdalen nr 1				
DTH				
Södra Kyrkogatan 35 503 34 Borås				
telefon 033 20 48 48 fax 033 20 48 58 epost post@dth.se				
ARB. NR	27 166	RITAD/KONSTR. AV	AO	HANDLAGGARE
DATUM	2007.05.07	ANSVARIG	S. HEDLUND	
BEF. UTSEENDE PLAN 2				
SKALA	1:200 (A1) 1:400 (A3)	RITNINGNUMMER	A09-31-20	BET

REF. LAGER:

PLO: 2007-05-07 13:27 z:\Sexdalen 1_Sagaform 27_166\Ar-ritningar\N_plan2.dwg amao

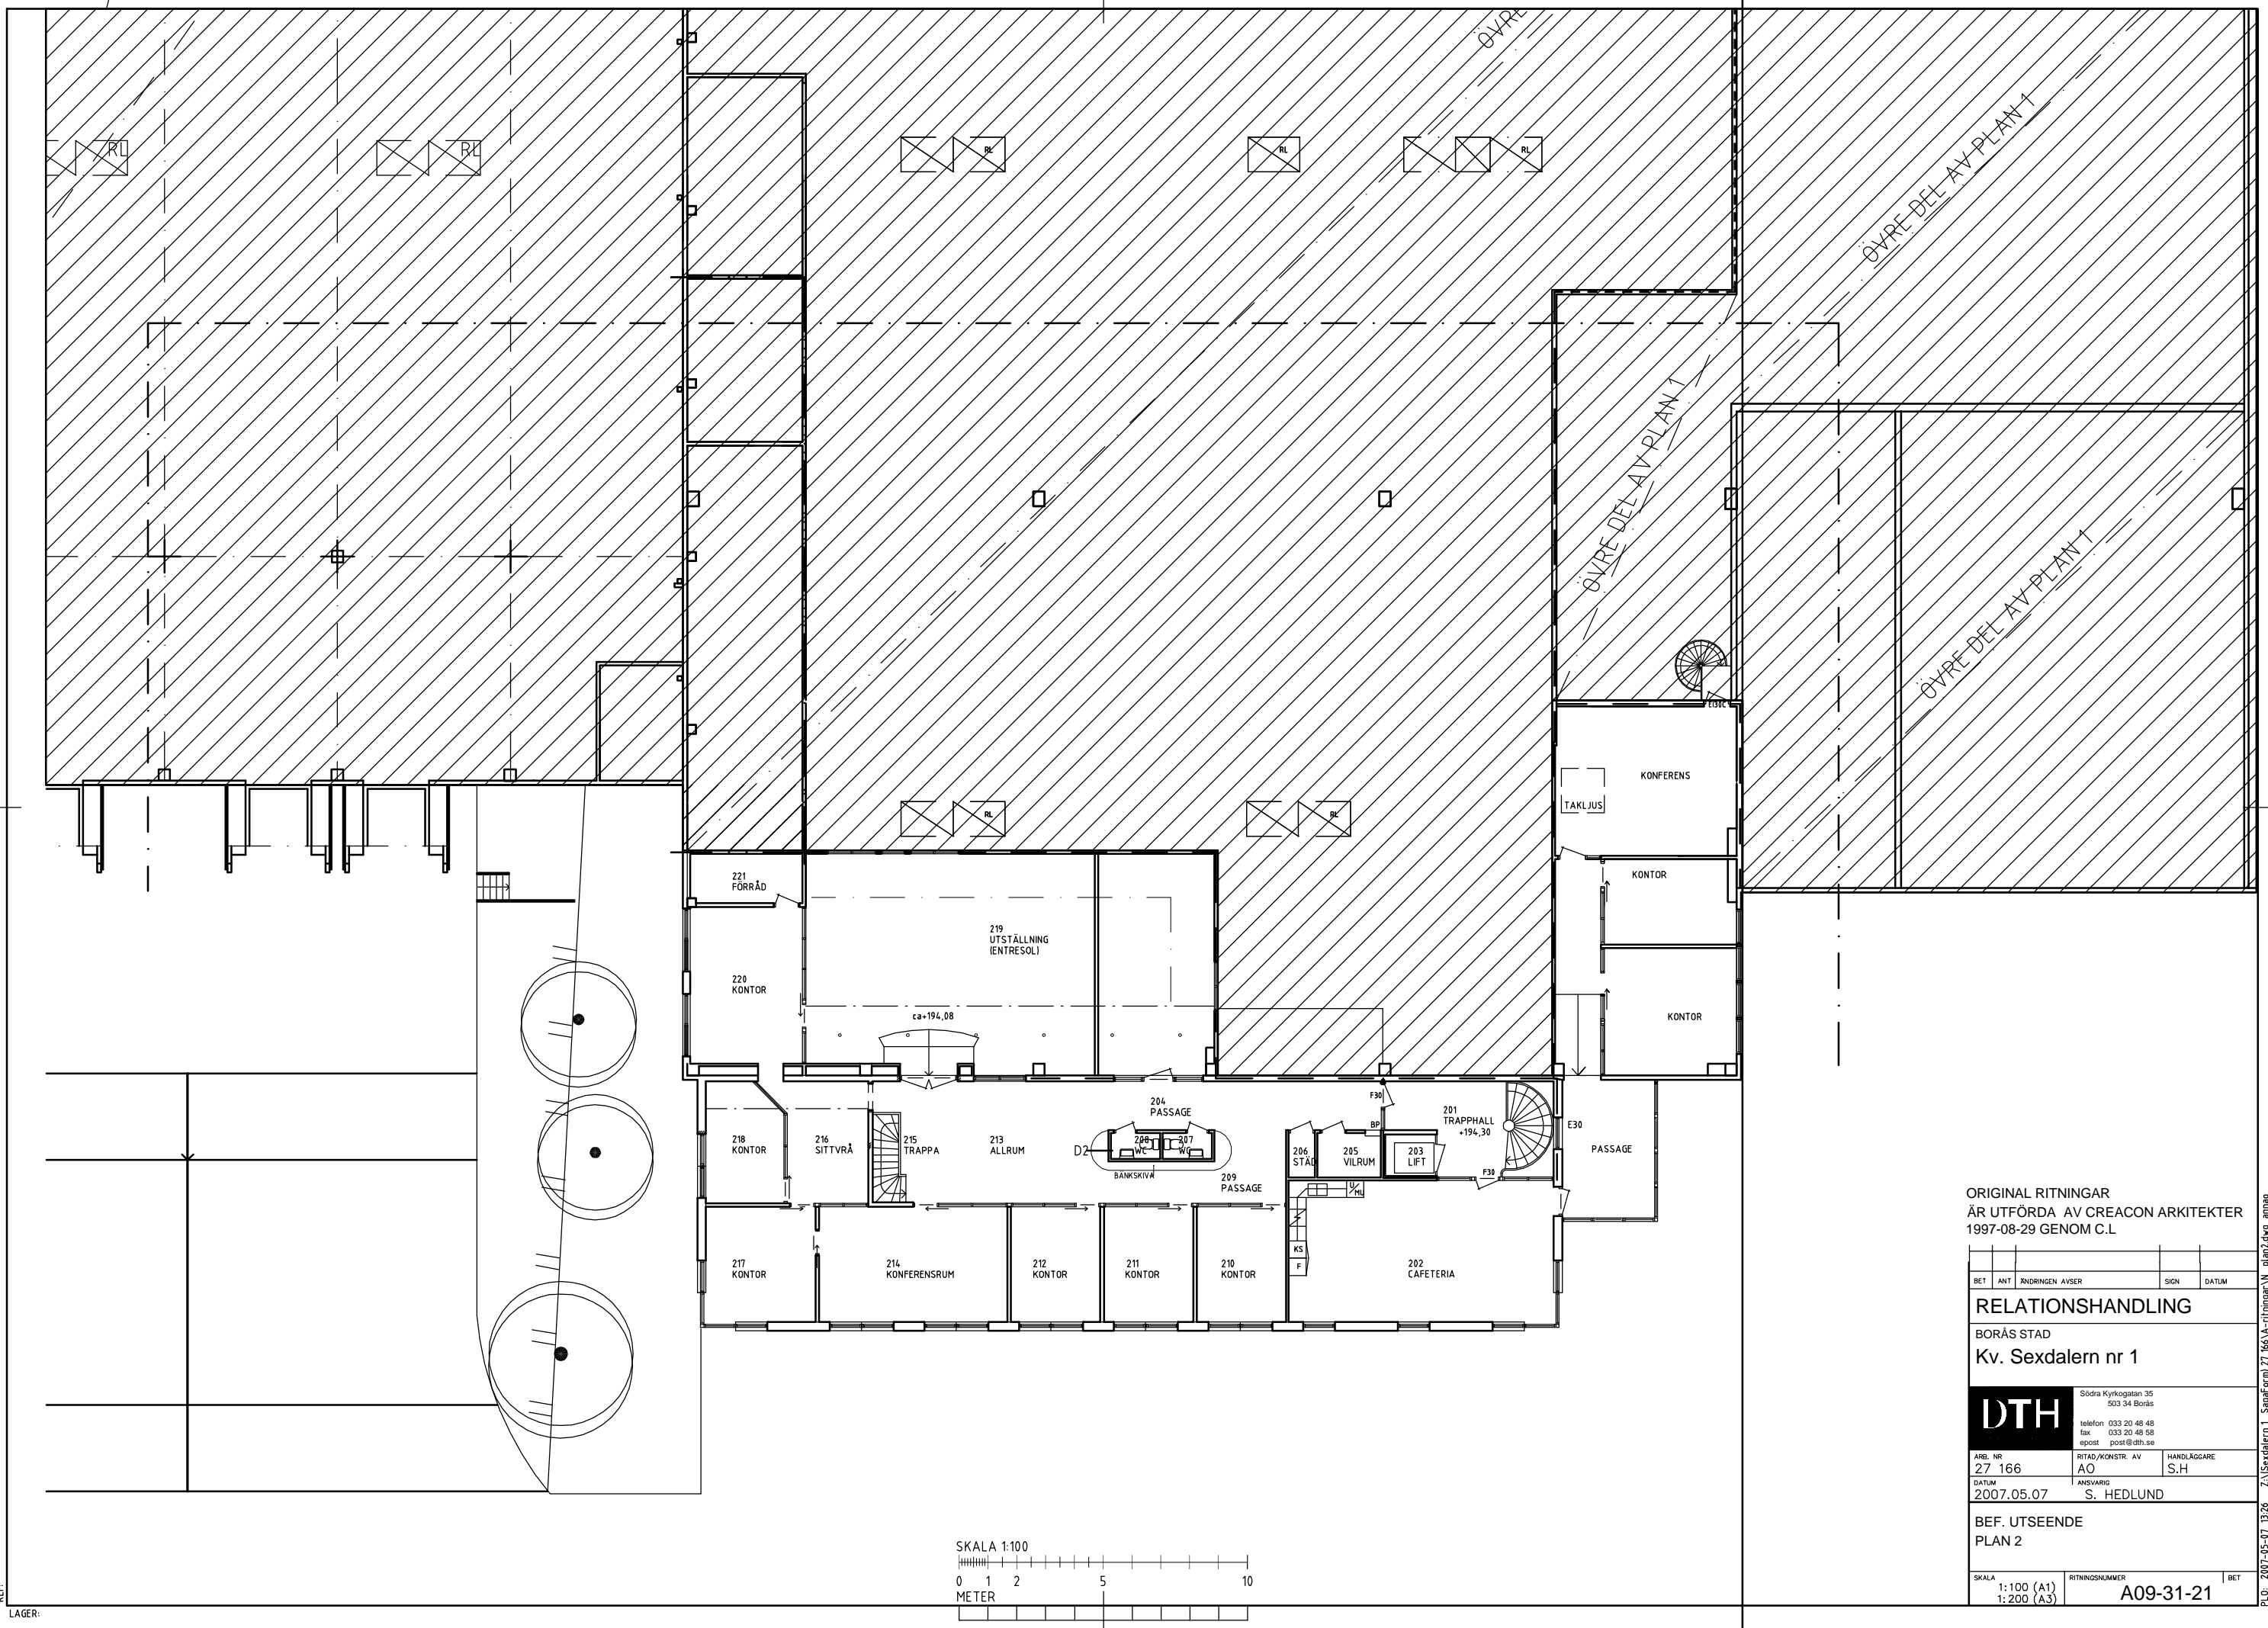

ORIGINAL RITNINGAR
 ÄR UTFÖRDA AV CREACON ARKITEKTER
 1997-08-29 GENOM C.L

BET	ANT	ÄNDRINGEN	ÄYSER	SIGN	DATUM
RELATIONSHANDLING					
BORÅS STAD					
Kv. Sexdalen nr 1					
DTH		Södra Kyrkogatan 35 503 34 Borås			
		telefon 033 20 48 48 fax 033 20 48 58 epost post@dth.se			
ARB. NR	27 166	RITAD/KONSTR. AV	AO	HANDLÄGGARE	S.H
DATUM	2007.05.07	ANSVARIG	S. HEDLUND		
BEF. UTSEENDE PLAN 2					
SKALA	1:100 (A1) 1:200 (A3)	RITNINGNUMMER	A09-31-21		BET



REF.
LAGER:

PLO: 2007-05-07 13:26 Z:\Sexdalen_1_Sagaform_27_166\A-ritningar\N_plan2.dwg amao