RITNINGEN ÄR UPPRÄTTAD EFTER TILLGÄNGLIGA PAPPERSKOPIOR.
AVVIKELSER FRÅN VERKLIGHETEN KAN FÖREKOMMA.

FÖRKLARINGAR

HÄNVISNINGAR

TEXT

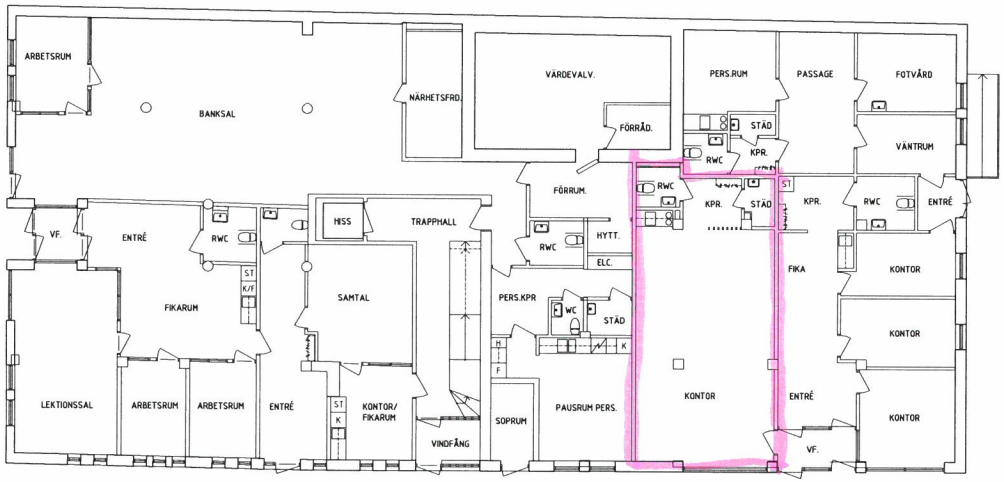

SKALA 1:100 A1

0 1 2 5 10
METER

BET	ANT	ÄNDRINGEN AVSER	SIGN	DATUM

RELATIONSHANDLING 160112

KV. SVEA 1 - SKURUP

nparkitekter

Västerleden 41 Box 1034 271 00 Ystad
Tel: 0411-55 75 30 www.nparkitekter.se

KV. SVEA 1 - SKURUP
LENY FASTIGHETS AB

BOTTENPLAN

UPPDRAG NR	RITAD AV	HANDLÄGGARE
	TL	my-k

DATUM
2016-01-12

SKALA A1	SKALA A3	NUMMER	BET
1:100	1:200	A-40.1-R10	–

PLOT: 2016-01-12 10:04 G:\AKTUELLA PROJEKT\SKURUP\SVEA 1 - LENY\A-40.1-R10.DWG THOMAS LARSSON

XREF:

LAGER: SB11