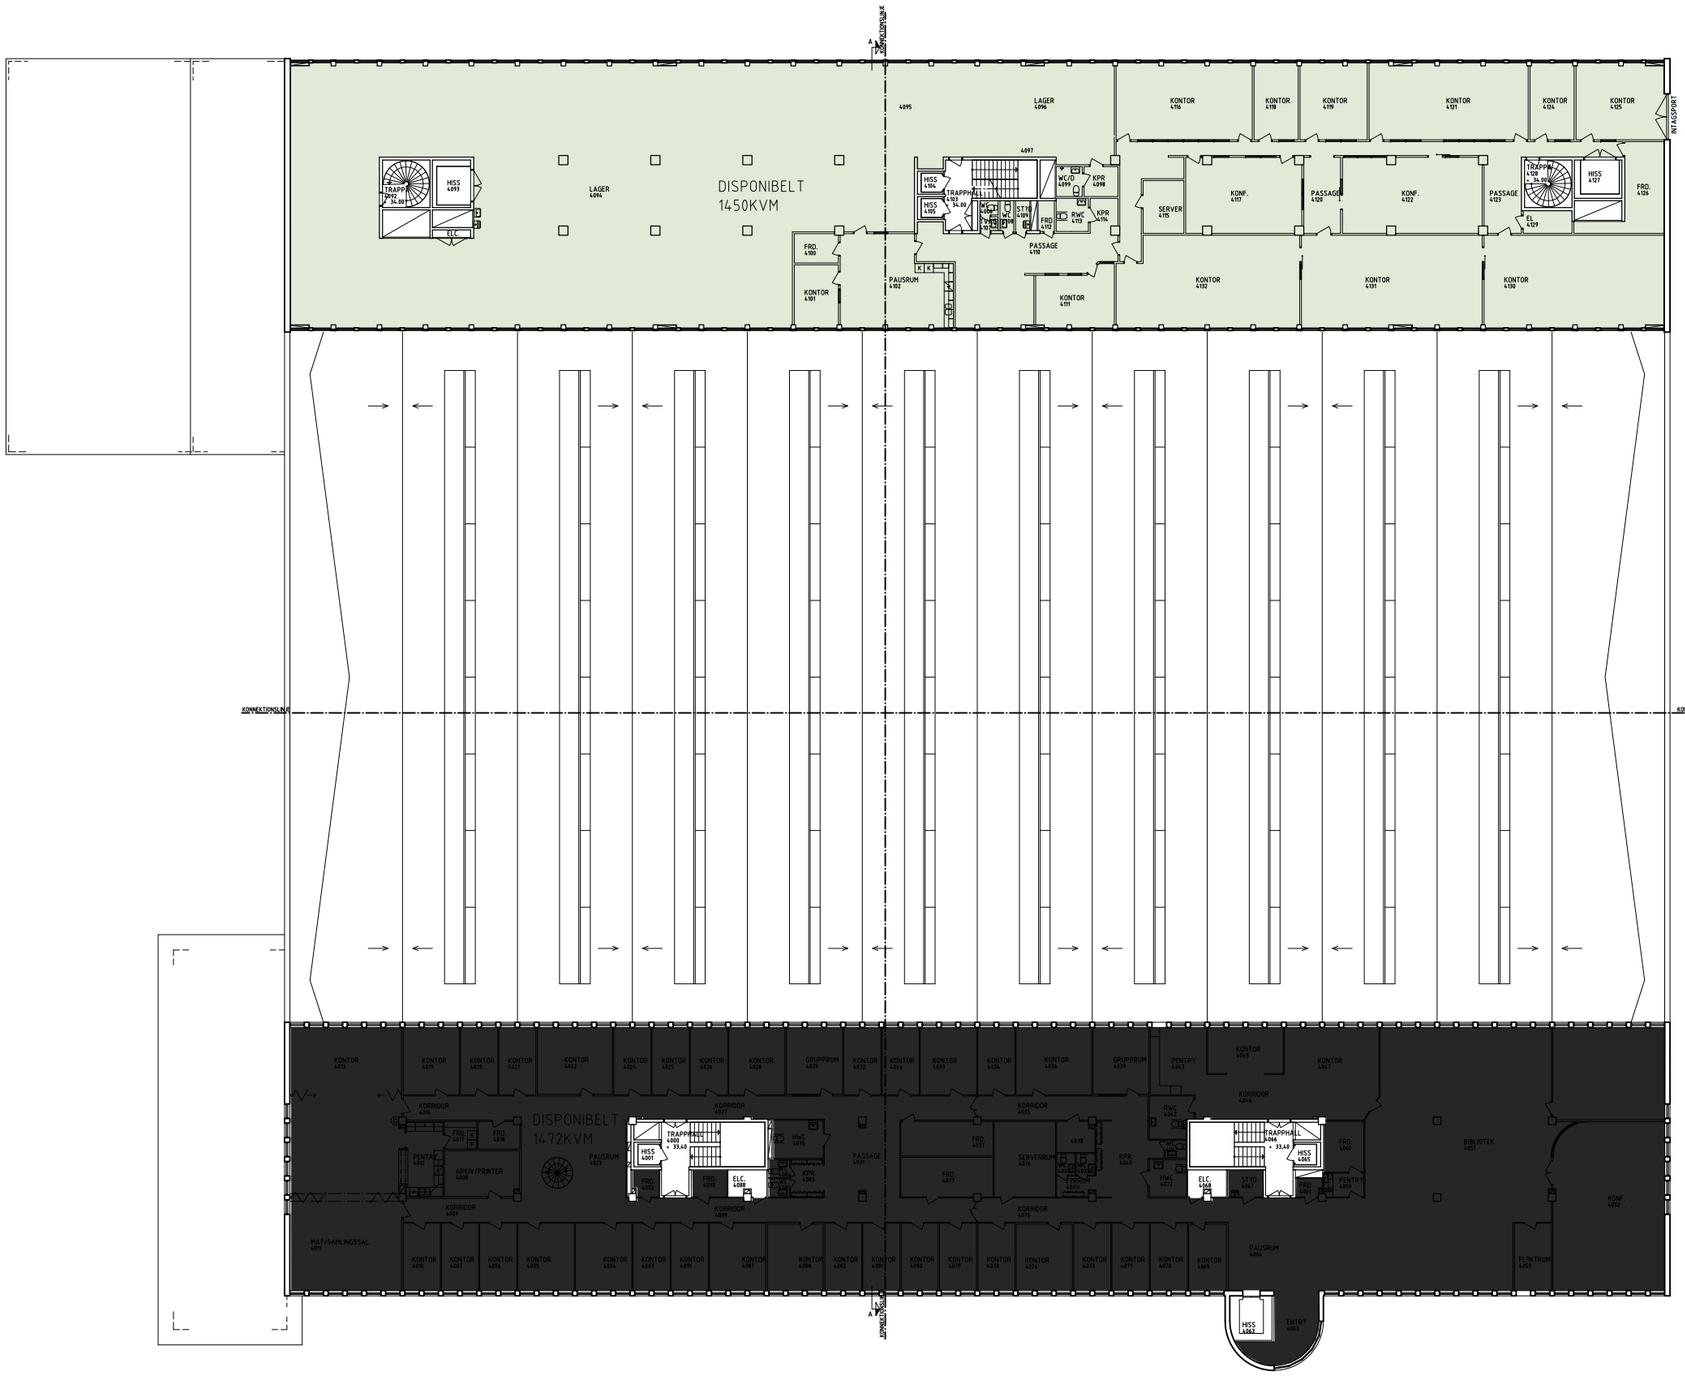

BET	ANT	ÄNDRINGEN AVSER	SIGN	DATUM

RELATIONSHANDLING 2013-03-12

KLÖVERN

A FRAM Arkitekter AB, Tel 08-673 40 03

UPPDRAG NR	RITAD AV	HANDLÄGGARE
	TE/JH	T. Ersson
DATUM	ANSVARIG	
	D. Vujadinovic	

Kv. Johannelund 7, Vinsta.

PLAN 5, VÅNING 3 TR

ORG.FORMAT A1

SKALA	NUMMER	BET
1:200/A1	A30-00-50	