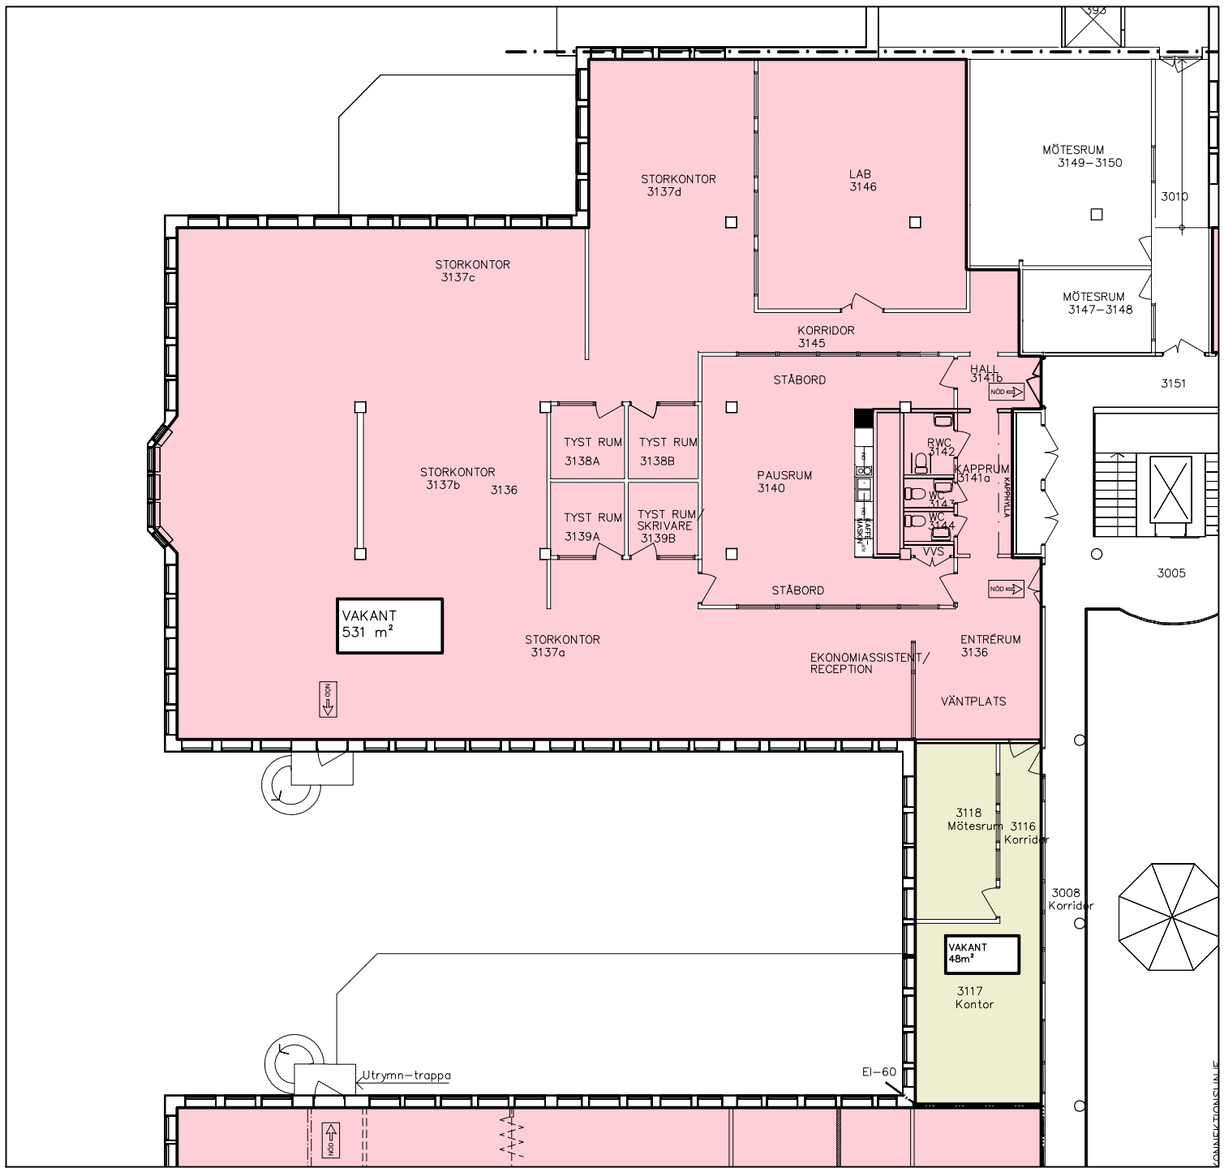

BET	ANT	ÄNDRINGEN AVSER	SIGN	DATUM

RELATIONSRITNING

KUNGSLEDEN

JÄRNBROTT 168:1
JÄRNBROTTS PRÄSTVÄG 2

UPPDRAG NR	RITAD AV	HANDLÄGGARE
	JC	JC
DATUM	ANSVARIG	
2019-09-18		

PLAN 3, VÅN 1TR
VAKANS 531 + 48 m²

SKALA	NUMMER	BET
A1 / 1:100 A3 / 1:200	A 40:3032	