Bilaga 6 (12)

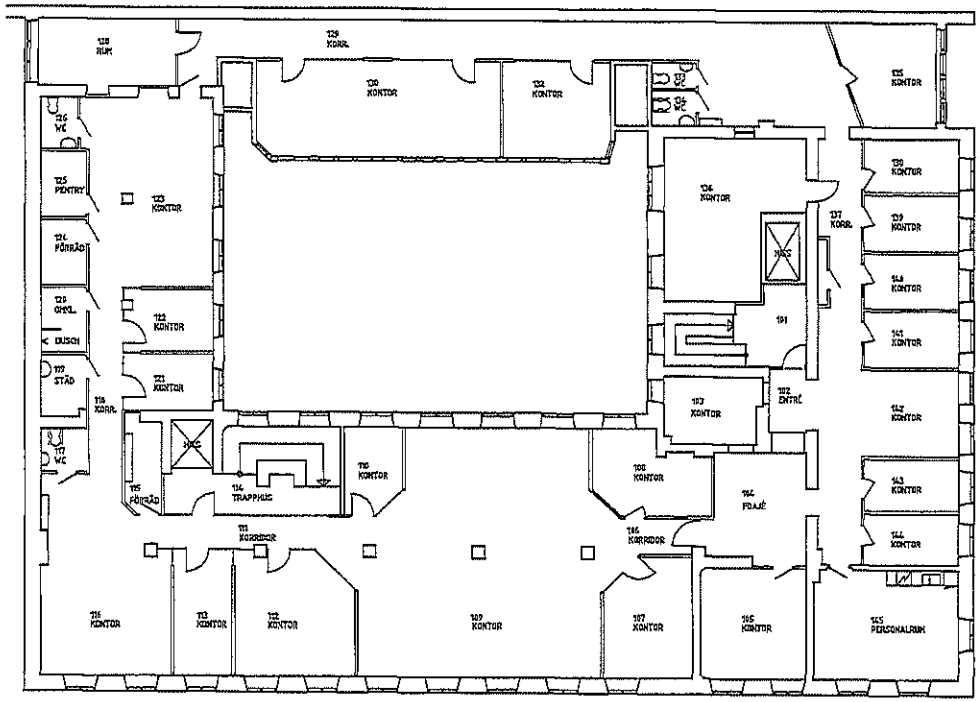

1:20 0 5 10m
Originalskala

A1

LAGERSBYN

–	–		–	–
DET	ANT	ÄNDRINGEN AVSER	DATUM	SIGN

RELATIONSRITNING

AQ
ARK|TEKTER
PENNGATAN 1, 632 22 ESKILSTUNA, TEL 016-15 93 60, FAX 016-14 91 55

UPPDRAG NR 0137-07	RITAD/KONTR AV G SVALELID	HANDLÄGGARE J-E BERGSTRÖM
DATUM 2014-02-10	ÄNDRING J-E BERGSTRÖM	

KV.VERKMÄSTAREN 4, ESKILSTUNA KOMMUN

PLAN 2, 1 TR

SKALA A1 1:100	NUMMER A40.1-0120	REV –