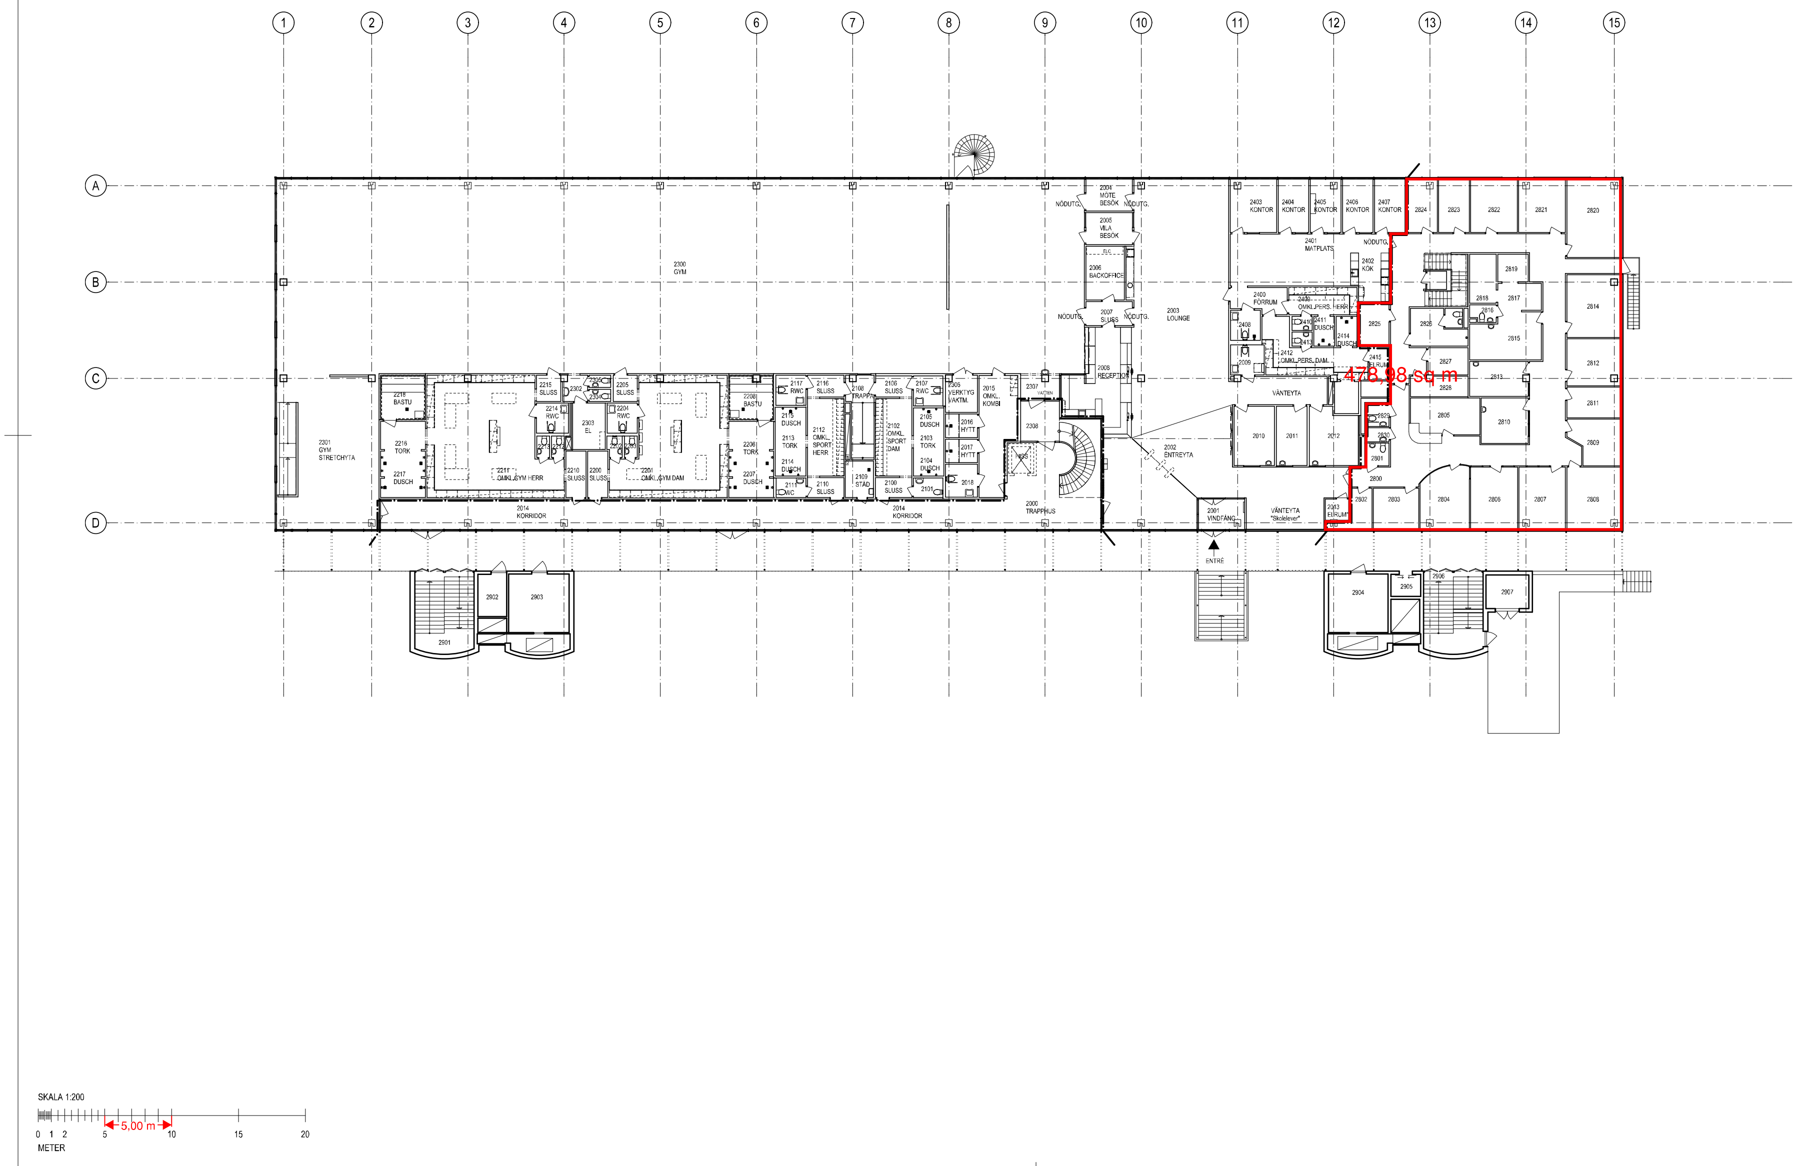

FÖRKLARINGAR

SE FÖRKLARINGSRITNING A300-212-100000

BET	ANT	ÄNDRINGEN AVSER	DATUM	SIGN

ORIENTERINGSFIGUR

RELATIONSHANDLING

KRISTINEDALS TRÄNINGSCENTER

BAGAREGÅRDEN 16:7
GÖTEBORG

SKFS:s Personalstiftelse SERNEKE

A	LILJEWALL ARKITEKTER AB	010-205 10 80
K	WSP GROUP	010-722 50 00
V	ÅF AB	010-505 00 00
E	REJLERS AB	031-709 25 00
BR	BENGT DAHLGREN AB	031-720 25 00

UPPDRAG NR	RITAD AV	HANDLÄGGARE
11722200	FC	TH
DATUM 2018-12-17	ANSVARIG TOMAS HAGO	

KRISTINEDAL OMBYGGNAD ETAPP 1
PLANER 1:200
PLAN 2, ÖVERSIKTSRITNING, BLIV. UTSEENDE

SKALA	NUMMER	BET
A1 = 1:200 A3 = 1:400	A300-212-001200	

PATH: BIM Server: Bimserver20 - BIM Server 20/Industri/SKF KRISTINEDAL_ AC20; PRINTED: 2018-12-17 - 11:03; BY: frca