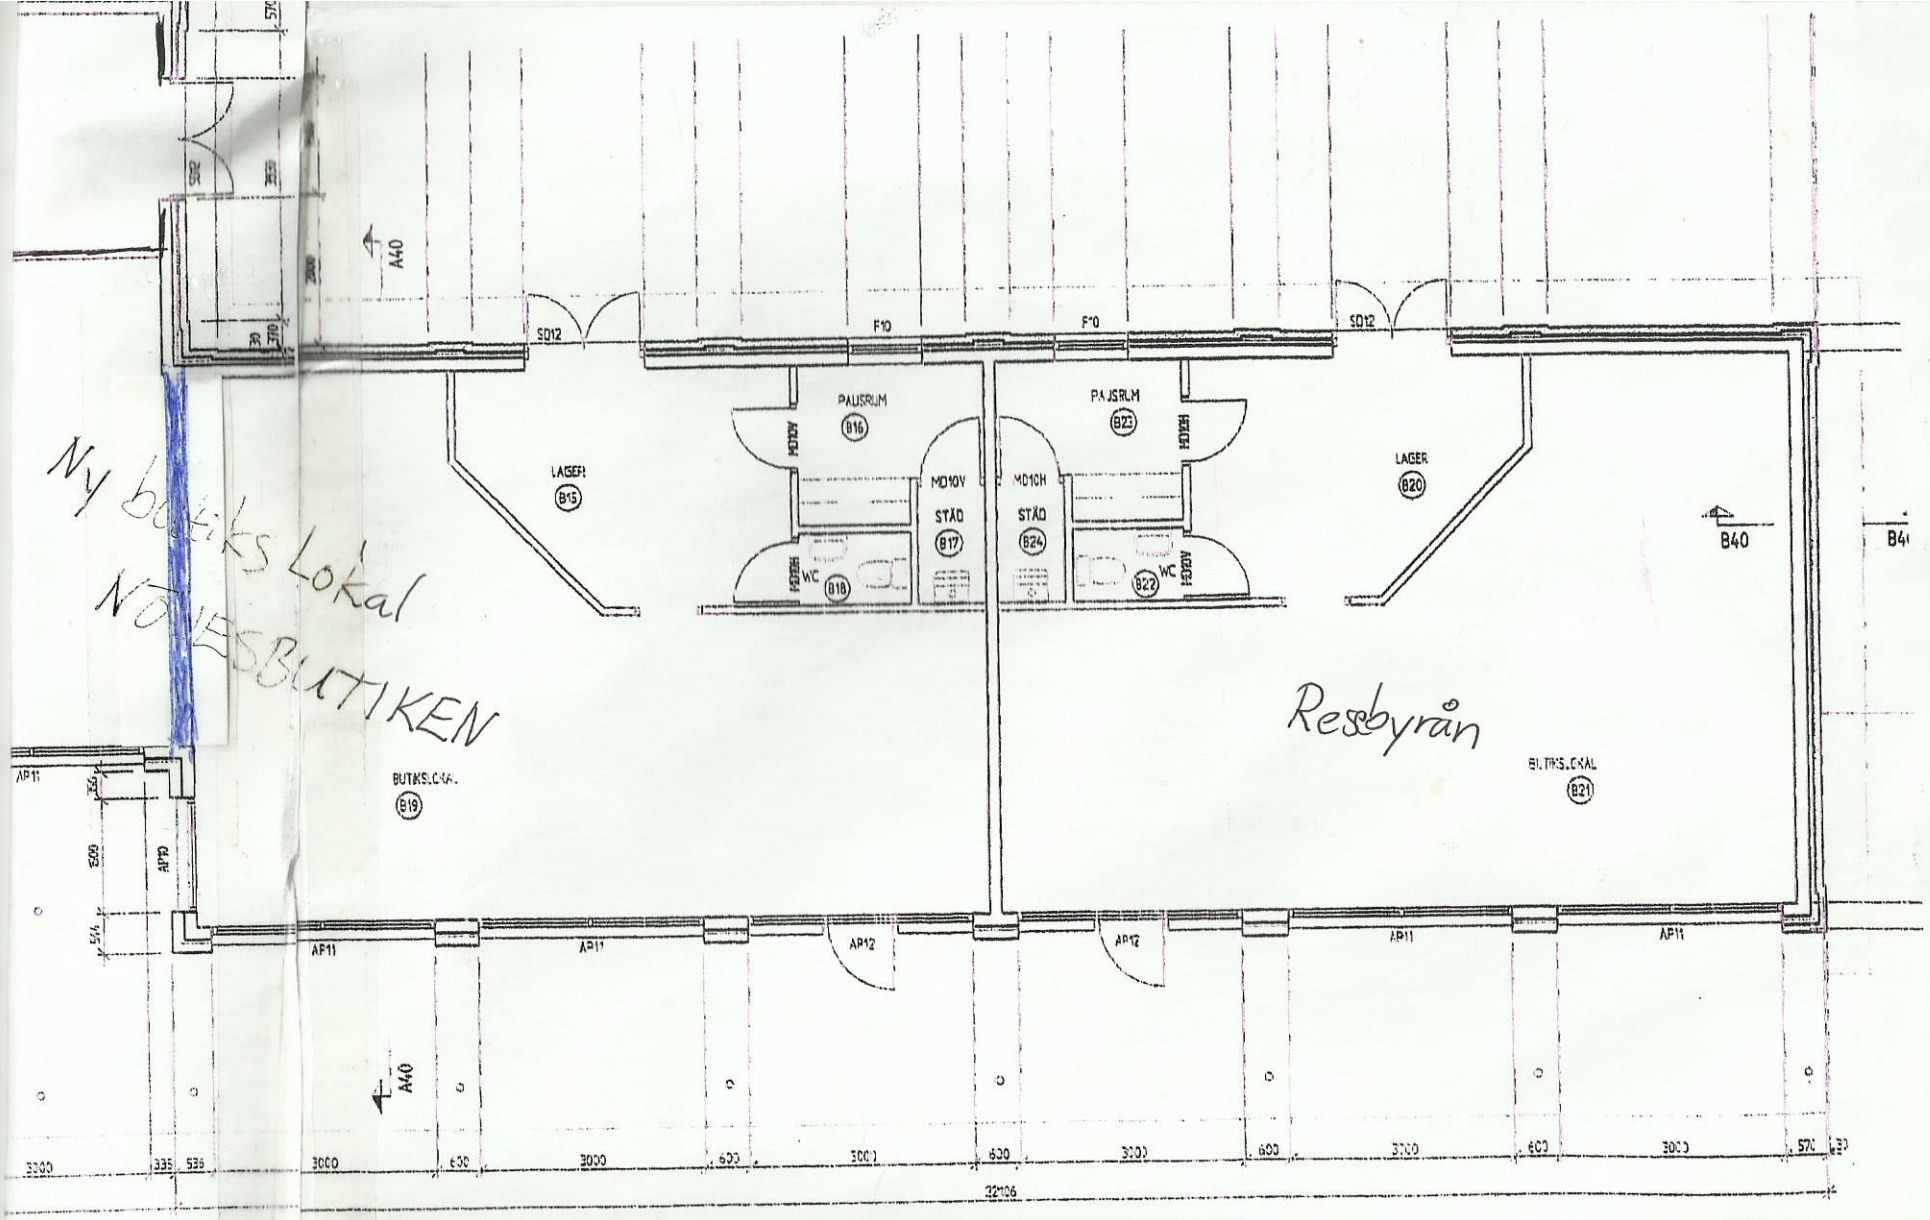

RELATIONSRITNING